

广东茂名健康职业学院

广东茂名健康职业学院第二食堂社会餐饮 企业承包经营项目（装修部分）竣工图

二〇二一年五月

版权所有，不得复制、套用。
ALL RIGHTS RESERVED, DON'T COPIED, REPRODUCED.



中联合创设计有限公司
CHINA UNITED CREATIVE DESIGN CO., LTD.

■ 建筑行业（建筑工程）甲级 A122009183

会签栏 COUNTER SIGNATURE

建 筑 ARCHI.	电 气 ELEC.
结 构 STRUCT.	暖 通 HVAC.
给 排 水 PLUMBING	

签章区 STAMP AREA

版次 NO.	修改内容 DESCRIPTION	日期 DATE
-----------	---------------------	------------

建设单位 CLIENT

广东茂名健康职业学院

项目名称 PROJECT

广东茂名健康职业学院第二食堂
社会餐饮企业承包经营项目

子项目名称 SUB-PROJECT

图纸名称 TITLE

封面

审 定 APPROVED BY	谢迎林	谢迎林
审 核 EXAMINED BY	李国伟	李国伟
项目负责 PROJECT CHIEF	林锦帆	林锦帆
专业负责 SPECIALTY CHIEF	李国伟	李国伟
校 对 CHECKED BY	杨大为	杨大为
设 计 DESIGNED BY	陈 建	陈 建
制 图 DRAWING BY	陈志美	陈志美

图号 DRAWING NO.

业务号 JOB NO.

出图日期 DATE

2021.05

专 业
DISCIPLINE

建 筑

设计阶段
STAGE

竣工图

比 例
SCALE

—

规 格
SIZE

A3

条形码, 二维码 BARCODE, QR CODE

图纸目录表

序号	图纸名称	图号	规格	备注
1	封面	—	A3	
2	图纸目录	—	A3	
一层平面图				
1	一层食堂原状及打拆除平面图	PM1-01	A3	
2	一层食堂平面布置图	PM1-02	A3	
3	一层食堂新砌墙平面图	PM1-03	A3	
4	一层食堂地板平面图	PM1-04	A3	
5	一层食堂天花布置图	PM1-05	A3	
6	一层食堂立面索引图	PM1-06	A3	
一层立面图				
1	A、A1、B、B1 厨房传菜窗口立面图	LM1-01	A3	
2	新做一层装饰柱立面图	LM1-02	A3	
3	C、C1、D、D1、E、E1、E2 立面图	LM1-03	A3	
4	F 立面图、消毒保洁间立面图	LM1-04	A3	
5	小仓库、糕点制作间立面图	LM1-05	A3	
6	烘焙间立面图	LM1-06	A3	
7	室外广告牌 G、G1 立面图	LM1-07	A3	
一层大样图				
1	打饭窗口大样图	DY1-01	A3	
2	大样图一	DY1-02	A3	
3	大样图二	DY1-03	A3	
4	招牌钢架大样图	DY1-04	A3	
二层平面图				
1	二层食堂原状及打拆除平面图	PM2-01	A3	
2	二层食堂平面布置图	PM2-02	A3	
3	二层食堂新砌墙平面图	PM2-03	A3	
4	二层食堂地板平面图	PM2-04	A3	
5	二层食堂天花布置图	PM2-05	A3	
6	二层食堂立面索引图	PM2-06	A3	
二层立面图				
1	A、A1、A2、 B 立面图	LM2-01	A3	

序号	图纸名称	图号	规格	备注
2	B1、B2、C、C1、C2 立面图	LM2-02	A3	
3	D、D1、D2、D3 立面图	LM2-03	A3	
4	E、E1、E2、E3 立面图	LM2-04	A3	
5	F、F1、F2、F3 立面图	LM2-05	A3	
6	G、G1、G2、G3、H、H1、H2 立面图	LM2-06	A3	
7	L、L1、L2、L3、M、M1、M2、M3 立面图	LM2-07	A3	
二层大样图				
1	明档窗口大样图	DY2-01	A3	
2	大样图	DY2-02	A3	
三层平面图				
1	三层食堂原状及打拆除平面图	PM3-01	A3	
2	三层食堂平面布置图	PM3-02	A3	
3	三层食堂新砌墙平面图	PM3-03	A3	
4	三层食堂地板平面图	PM3-04	A3	
5	三层食堂天花布置图	PM3-05	A3	
6	三层食堂立面索引图	PM3-06	A3	
三层立面图				
1	A、A1、A2、A3、B 立面图	LM3-01	A3	
2	公用具洗消间/消毒间立面图	LM3-02	A3	
3	预进间/备餐间立面图	LM3-03	A3	
4	洗涤间/C立面图	LM3-04	A3	
5	教师餐厅立面图	LM3-05	A3	
6	洗手间/卫生间立面图	LM3-06	A3	
三层大样图				
1	打饭窗口大样图	DY3-01	A3	
2	大样图	DY3-02	A3	

版权所有，不得复制、套用。
ALL RIGHTS RESERVED, DON'T COPIED, REPRODUCED.



中联合创设计有限公司
CHINA UNITED CREATIVE DESIGN CO.,LTD

■ 建筑行业（建筑工程）甲级 A122009183

会签栏 COUNTER SIGNATURE

建 筑 ARCHI.	电 气 ELEC.
结 构 STRUCT.	暖 通 HVAC.
给 排 水 PLUMBING	

签章区 STAMP AREA

版次 NO.	修改内容 DESCRIPTION	日期 DATE
-----------	---------------------	------------

建设单位 CLIENT

广东茂名健康职业学院

项目名称 PROJECT

广东茂名健康职业学院第二食堂
社会餐饮企业承包经营项目

子项目名称 SUB-PROJECT

图纸名称 TITLE

图纸目录

审 定 APPROVED BY	谢迎林	谢迎林
审 核 EXAMINED BY	李国伟	李国伟
项目负责 PROJECT CHIEF	林锦帆	林锦帆
专业负责 SPECIALTY CHIEF	李国伟	李国伟
校 对 CHECKED BY	杨大为	杨大为
设 计 DESIGNED BY	陈 建	陈 建
制 图 DRAWING BY	陈志美	陈志美

图号 DRAWING NO. ———

业务号 JOB NO. ———

出图日期 DATE 2021.05

专 业 DISCIPLINE 建筑 设计阶段 STAGE 竣工图

比 例 SCALE 1:1 规 格 SIZE A3

条形码, 二维码 BARCODE, QR CODE

会签栏 COUNTER SIGNATURE

建筑 ARCHI.	电气 ELEC.
结构 STRUCT.	暖通 HVAC.
给排水 PLUMBING	

签章区 STAMP AREA

版次 NO.	修改内容 DESCRIPTION	日期 DATE
-----------	---------------------	------------

建设单位 CLIENT

广东茂名健康职业学院

项目名称 PROJECT

广东茂名健康职业学院第二食堂
社会餐饮企业承包经营项目

子项目名称 SUB-PROJECT

图纸名称 TITLE

一层食堂原状
及打拆除平面图

审 定 APPROVED BY

审 核 EXAMINED BY

项目负责 PROJECT CHIEF

专业负责 SPECIALTY CHIEF

校 对 CHECKED BY

设计 DESIGNED BY

制 图 DRAWING BY


图号 DRAWING NO. PM1-01

业务号 JOB NO. —


出图日期 DATE 2021.05

专业 DISCIPLINE 建筑 设计阶段 STAGE 竣工图
比 例 SCALE 1:320 规 格 SIZE A3

条形码、二维码 BARCODE, QR CODE

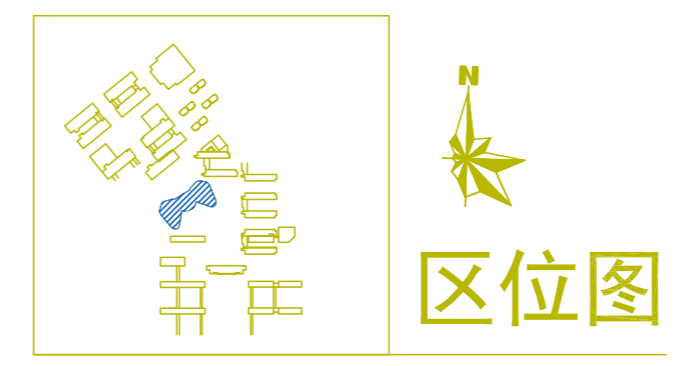

- 打拆说明:**
- 1、打拆除图中标示的240厚砖墙H=4.2m高。
 - 2、打拆除图中阴影部分原有的地板砖及水泥砂浆层50厚及墙面的瓷片及水泥砂浆层30厚。
 - 3、所有打拆除的废弃材料及垃圾，人工搬下一层的空地，并装上车外运10KM。

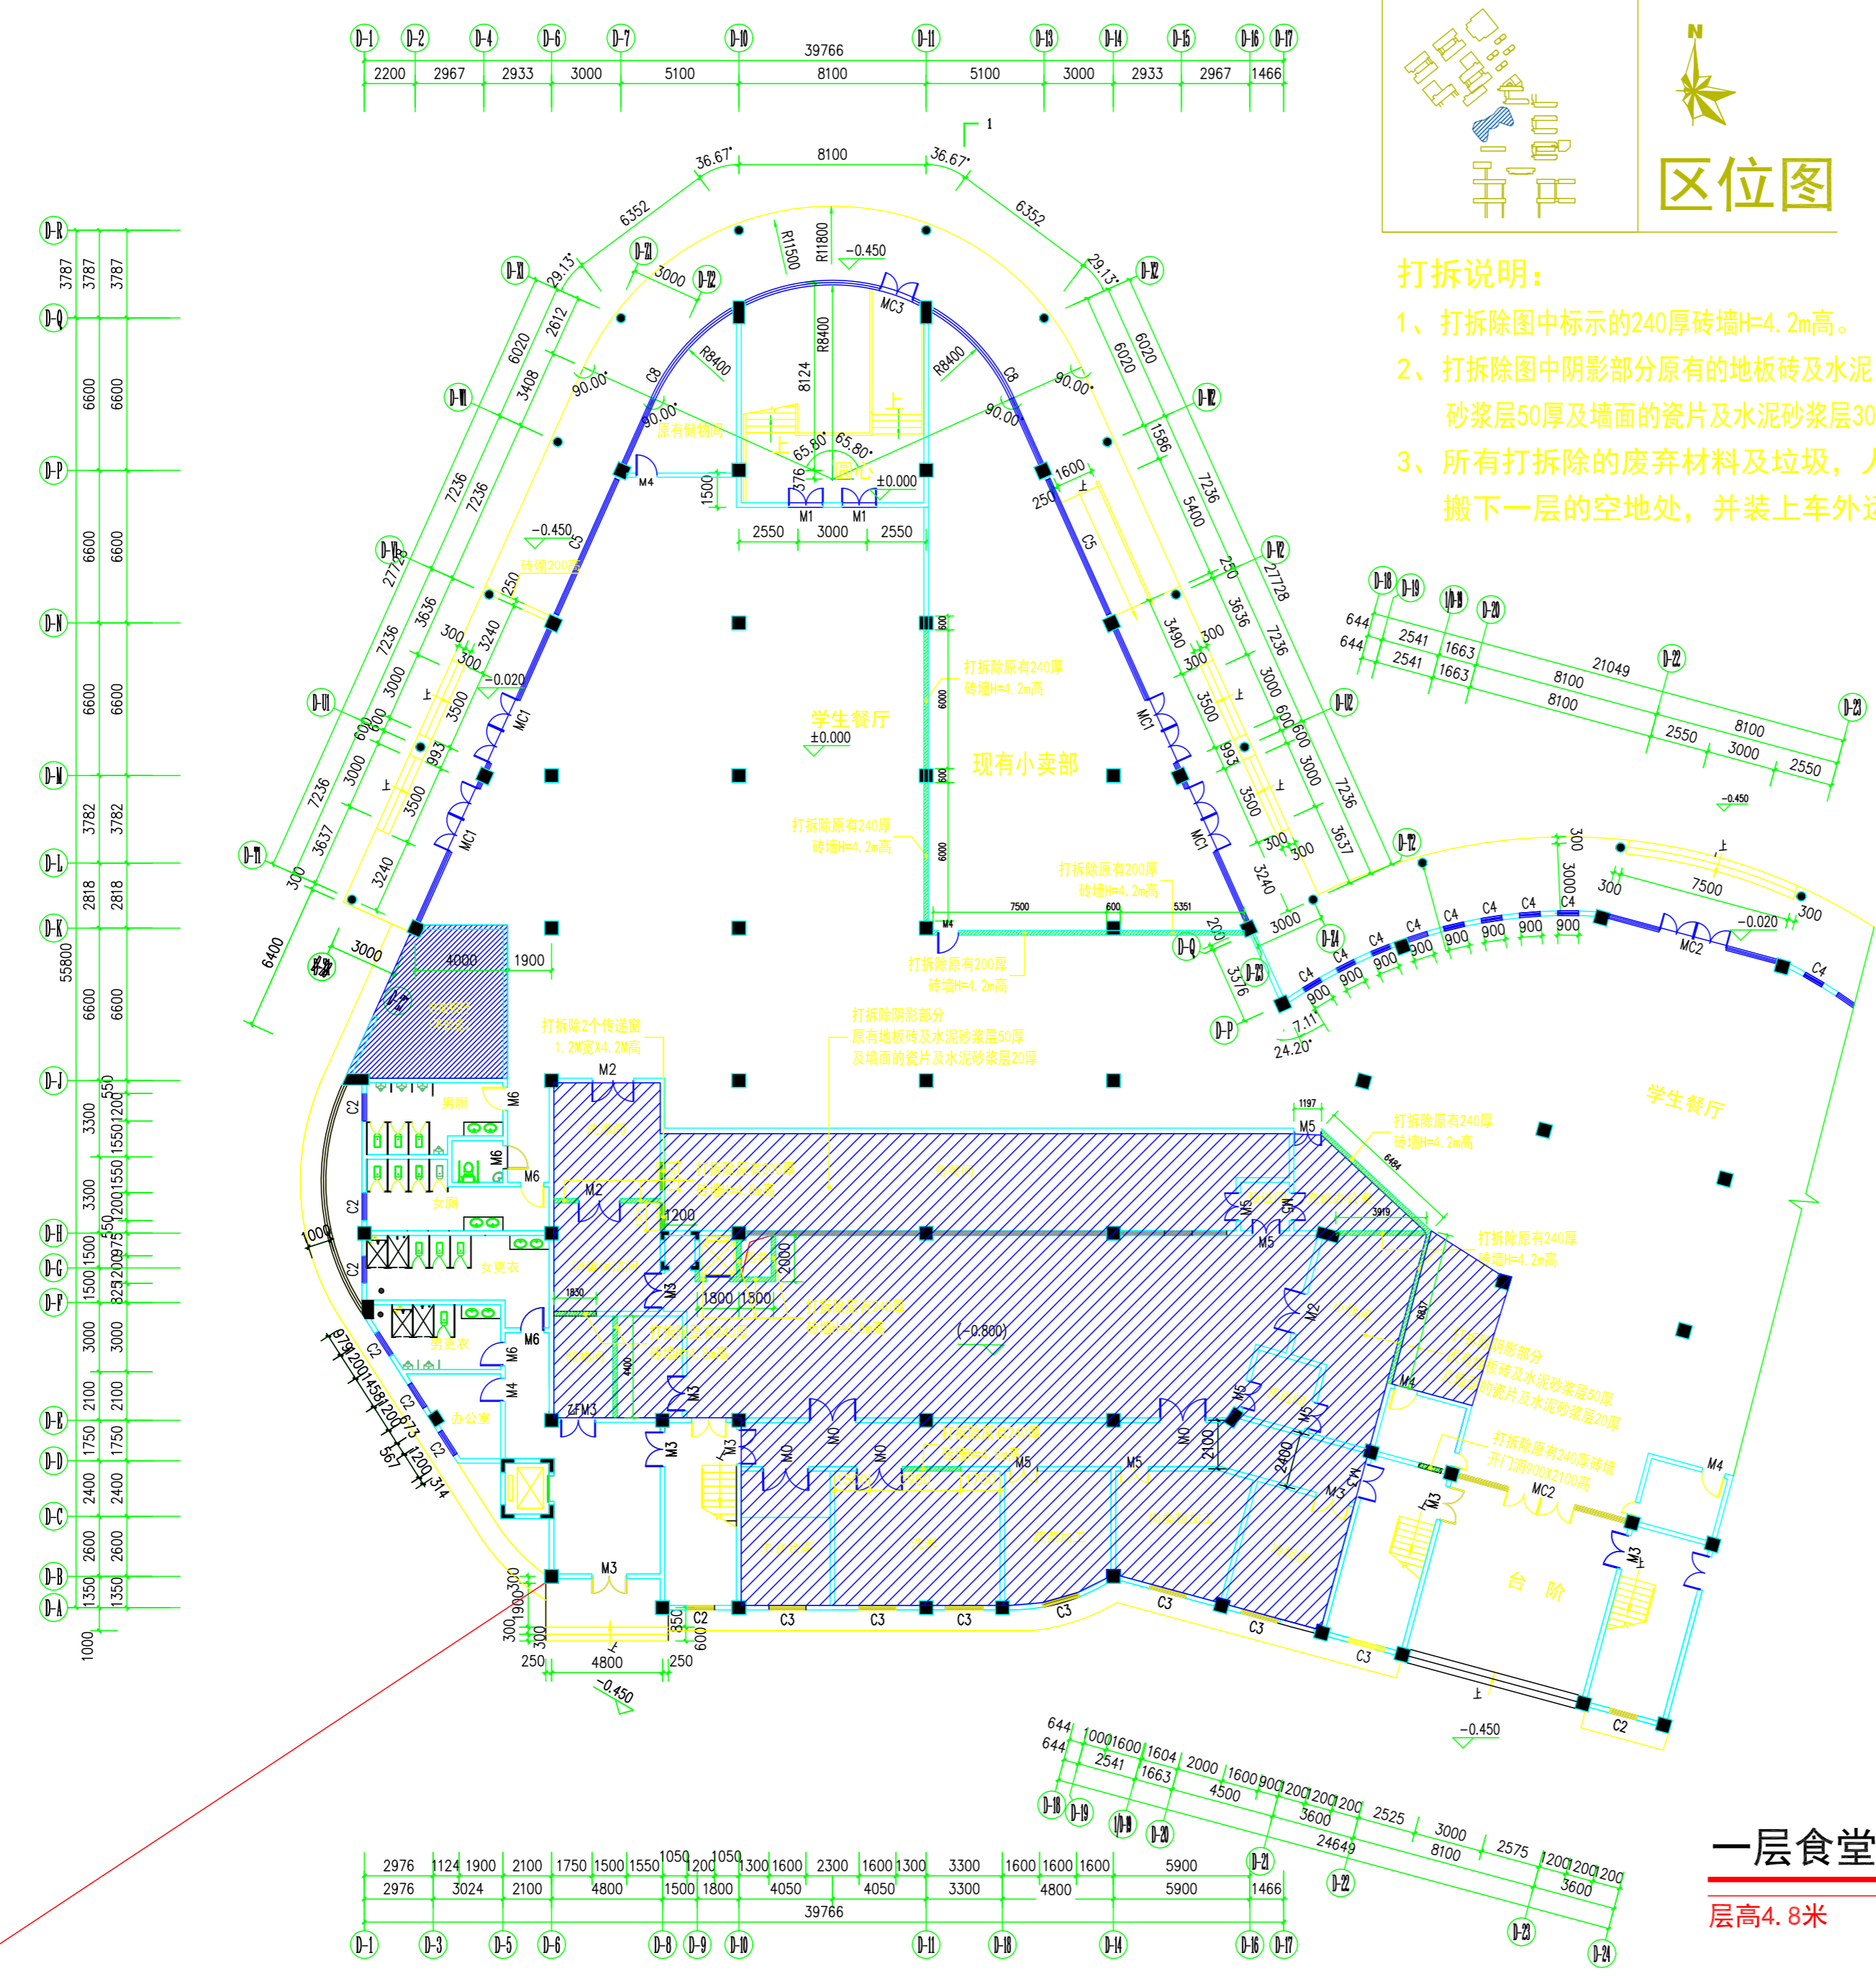

门窗表

类别	代号	宽	高	备注
门	MC1	6650	4200	原有铝合金玻璃门连橱窗
	MC2	7500	4200	原有铝合金玻璃门连橱窗
	MC3	7700	4200	原有铝合金玻璃门连橱窗
	M0	2000	2200	拆除铝合金玻璃门
	M1	1500	2200	原有铝合金玻璃门
	M2	1800	2200	拆除铝合金玻璃门
窗	M3	1500	2100	拆除铝合金门
	M4	900	2100	拆除实木门
	M5	1200	2200	拆除铝合金玻璃门
	M6	900	2100	原有铝合金门
	乙FM3	1500	2100	拆除乙级防火门
	C2	1200	2000	原有铝合金窗
	C3	1600	2000	原有铝合金窗
	C4	900	3300	原有铝合金玻璃橱窗
C5	6400	3300	原有铝合金玻璃橱窗	
C8	8300	3300	原有铝合金玻璃橱窗	

说明:
1、铝合金门用2厘厚铝合金型材，铝合金门用6厘钢化玻璃。
2、铝合金窗用1.4厘厚铝合金型材，铝合金窗用6厘普通玻璃。

一层食堂原状及打拆除平面图
层高4.8米

会签栏 COUNTER SIGNATURE

建筑 ARCHI.	电气 ELEC.
结构 STRUCT.	暖通 HVAC.
给排水 PLUMBING	

签章区 STAMP AREA

版次 NO.	修改内容 DESCRIPTION	日期 DATE

建设单位 CLIENT

广东茂名健康职业学院

项目名称 PROJECT

广东茂名健康职业学院第二食堂
社会餐饮企业承包经营项目

子项目名称 SUB-PROJECT

图纸名称 TITLE

**一层食堂
新砌墙平面图**

审 定 APPROVED BY	谢迎林	谢迎林
审 核 EXAMINED BY	李国伟	李国伟
项目负责 PROJECT CHIEF	林锦帆	林锦帆
专业负责 SPECIALTY CHIEF	李国伟	李国伟
校 对 CHECKED BY	杨大为	杨大为
设 计 DESIGNED BY	陈 建	陈 建
制 图 DRAWING BY	陈志美	陈志美


图号 DRAWING NO. **PM1-03**

业务号 JOB NO. —

出图日期 DATE **2021.05**

专业 DISCIPLINE **建筑** 设计阶段 STAGE **竣工图**
比 例 SCALE **1:320** 规格 SIZE **A3**

条形码, 二维码 BARCODE, QR CODE

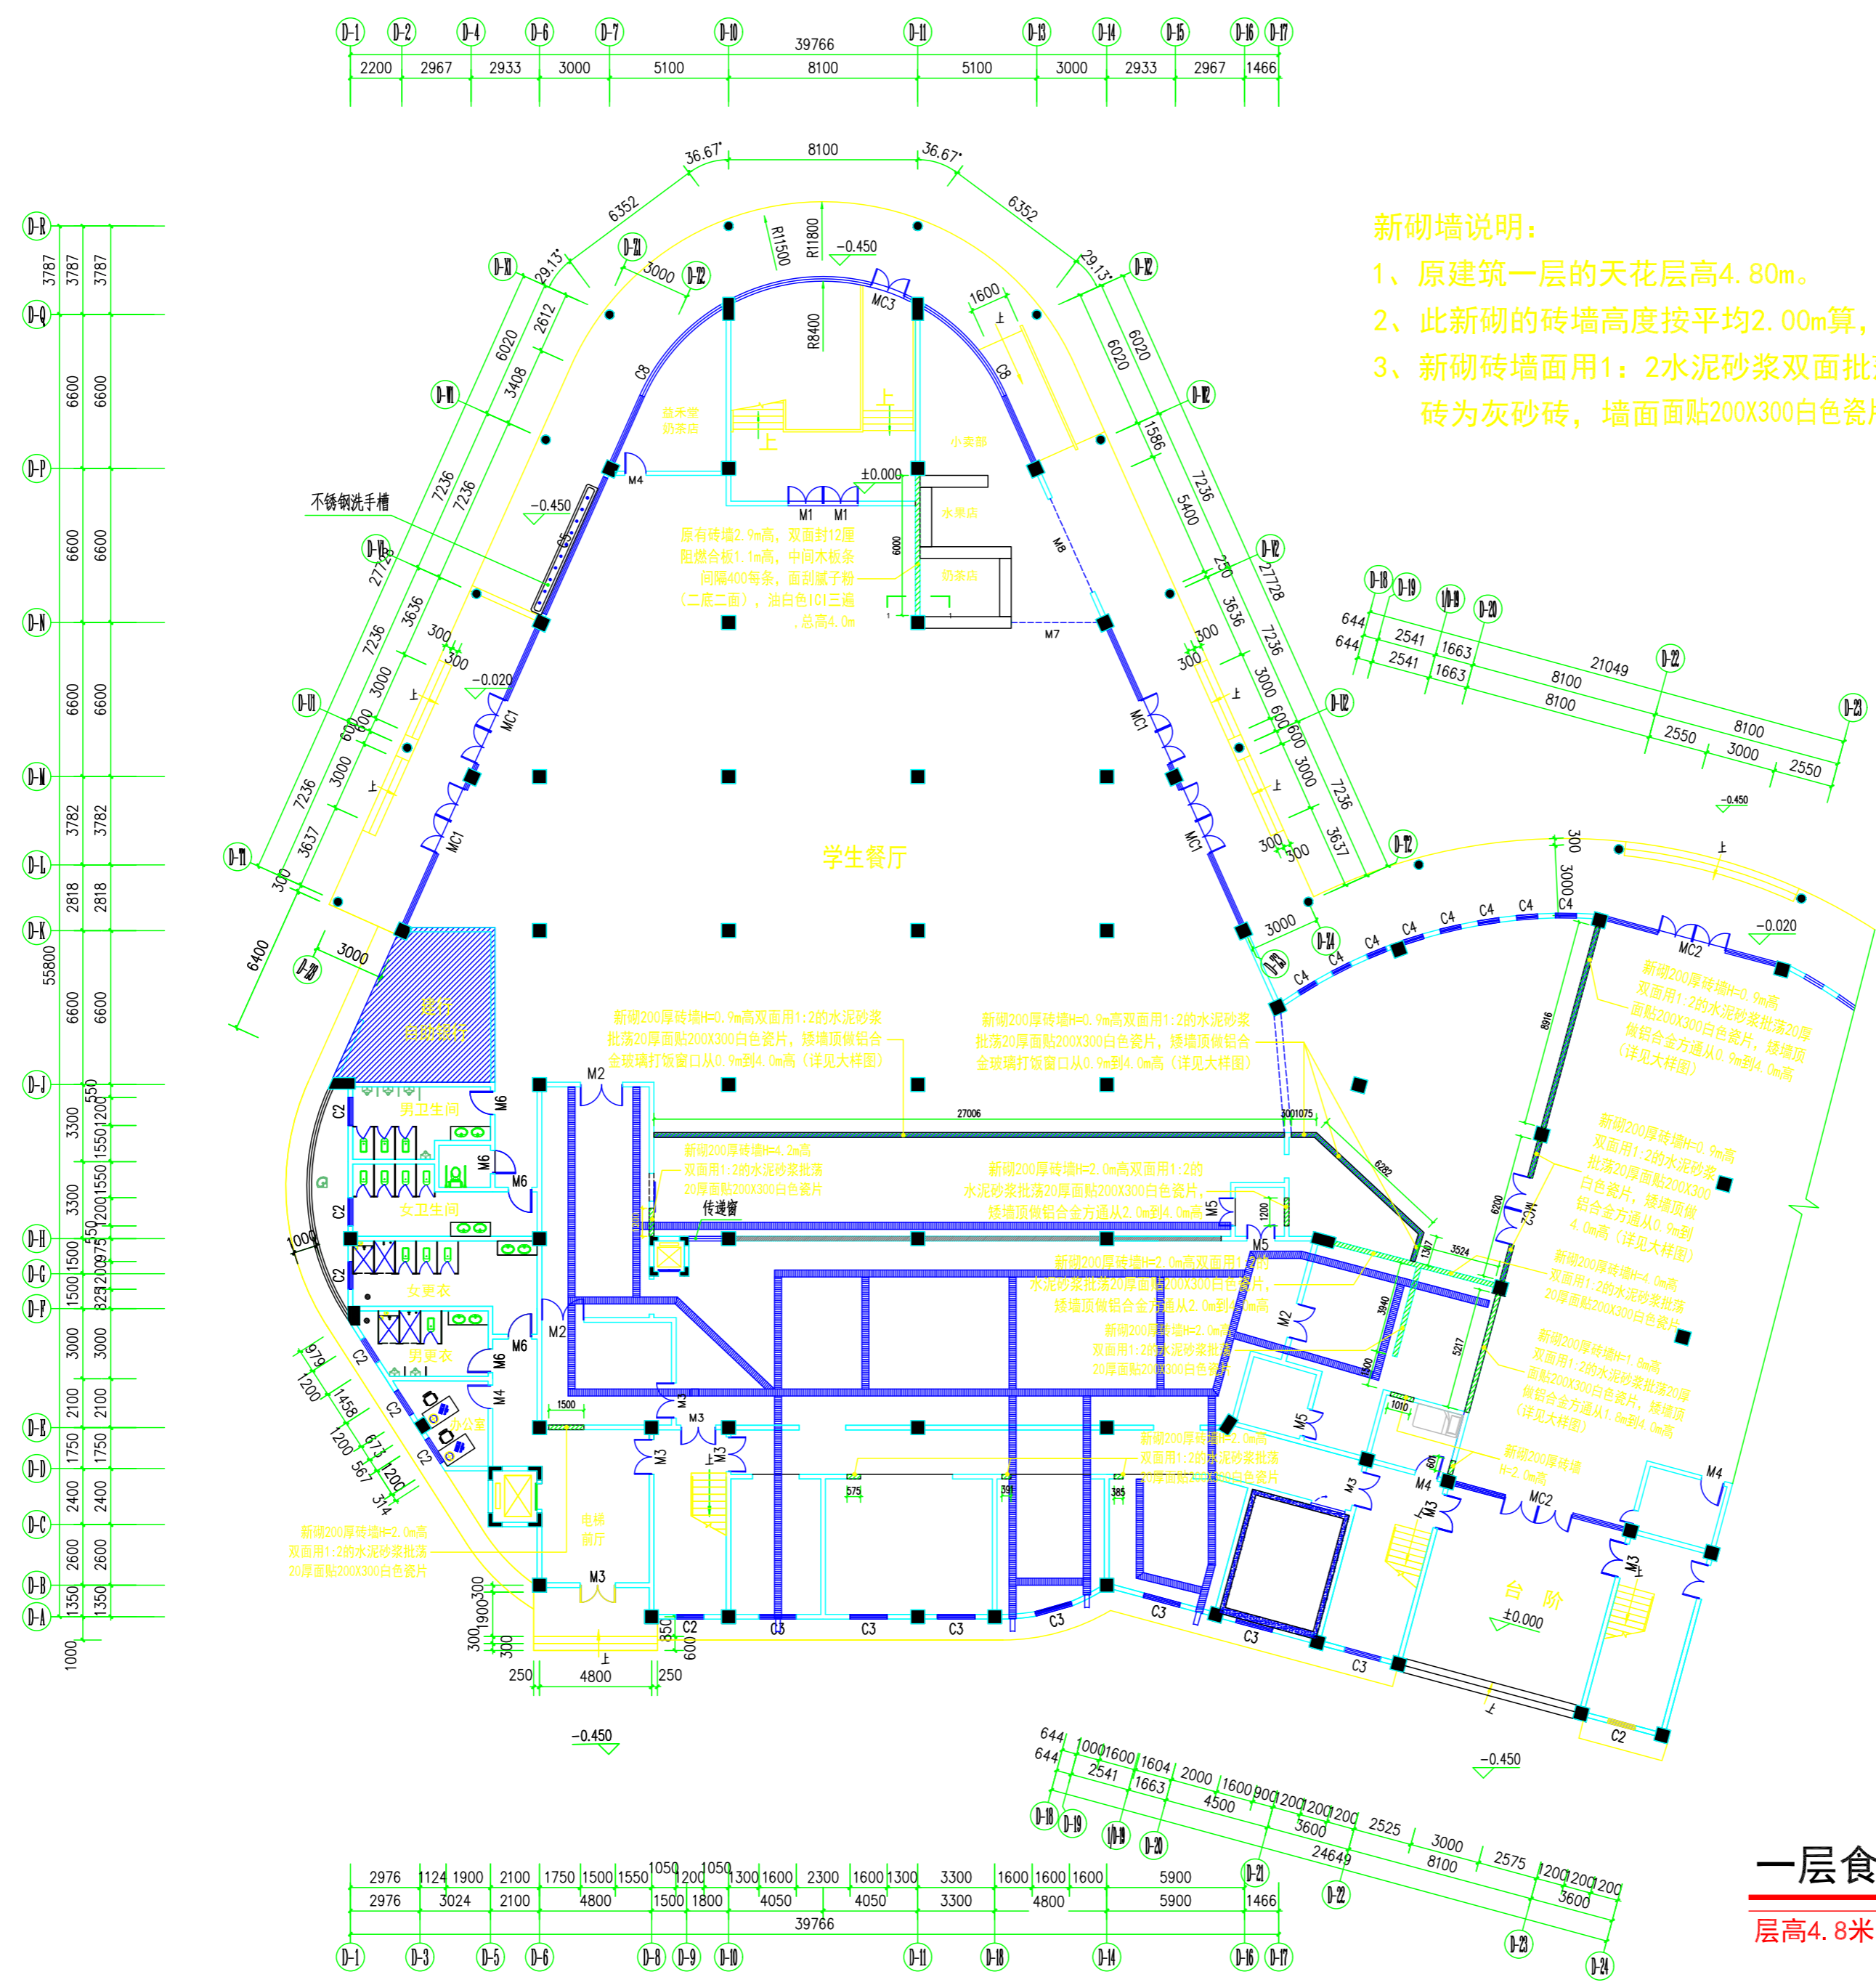

- 新砌墙说明:**
- 1、原建筑一层的天花层高4.80m。
 - 2、此新砌的砖墙高度按平均2.00m算，新砌200厚灰砂砖墙。
 - 3、新砌砖墙面用1:2水泥砂浆双面批荡20mm厚，砖为灰砂砖，墙面面贴200X300白色瓷片。

一层食堂新砌墙平面图
层高4.8米

会签栏 COUNTER SIGNATURE

建筑 ARCHI.	电气 ELEC.
结构 STRUCT.	暖通 HVAC.
给排水 PLUMBING	

签章区 STAMP AREA

版次 NO.	修改内容 DESCRIPTION	日期 DATE

建设单位 CLIENT

广东茂名健康职业学院

项目名称 PROJECT

广东茂名健康职业学院第二食堂
社会餐饮企业承包经营项目

子项目名称 SUB-PROJECT

图纸名称 TITLE

一层食堂
地板平面图

审 定 APPROVED BY	谢迎林	谢迎林
审 核 EXAMINED BY	李国伟	李国伟
项目负责 PROJECT CHIEF	林锦帆	林锦帆
专业负责 SPECIALTY CHIEF	李国伟	李国伟
校 对 CHECKED BY	杨大为	杨大为
设 计 DESIGNED BY	陈 建	陈 建
制 图 DRAWING BY	陈志美	陈志美


图号 DRAWING NO. PM1-04

业务号 JOB NO. —

出图日期 DATE 2021.05

专 业 DISCIPLINE	建筑	设计阶段 STAGE	竣工图
比 例 SCALE	1:320	规 格 SIZE	A3

条形码，二维码 BARCODE, QR CODE

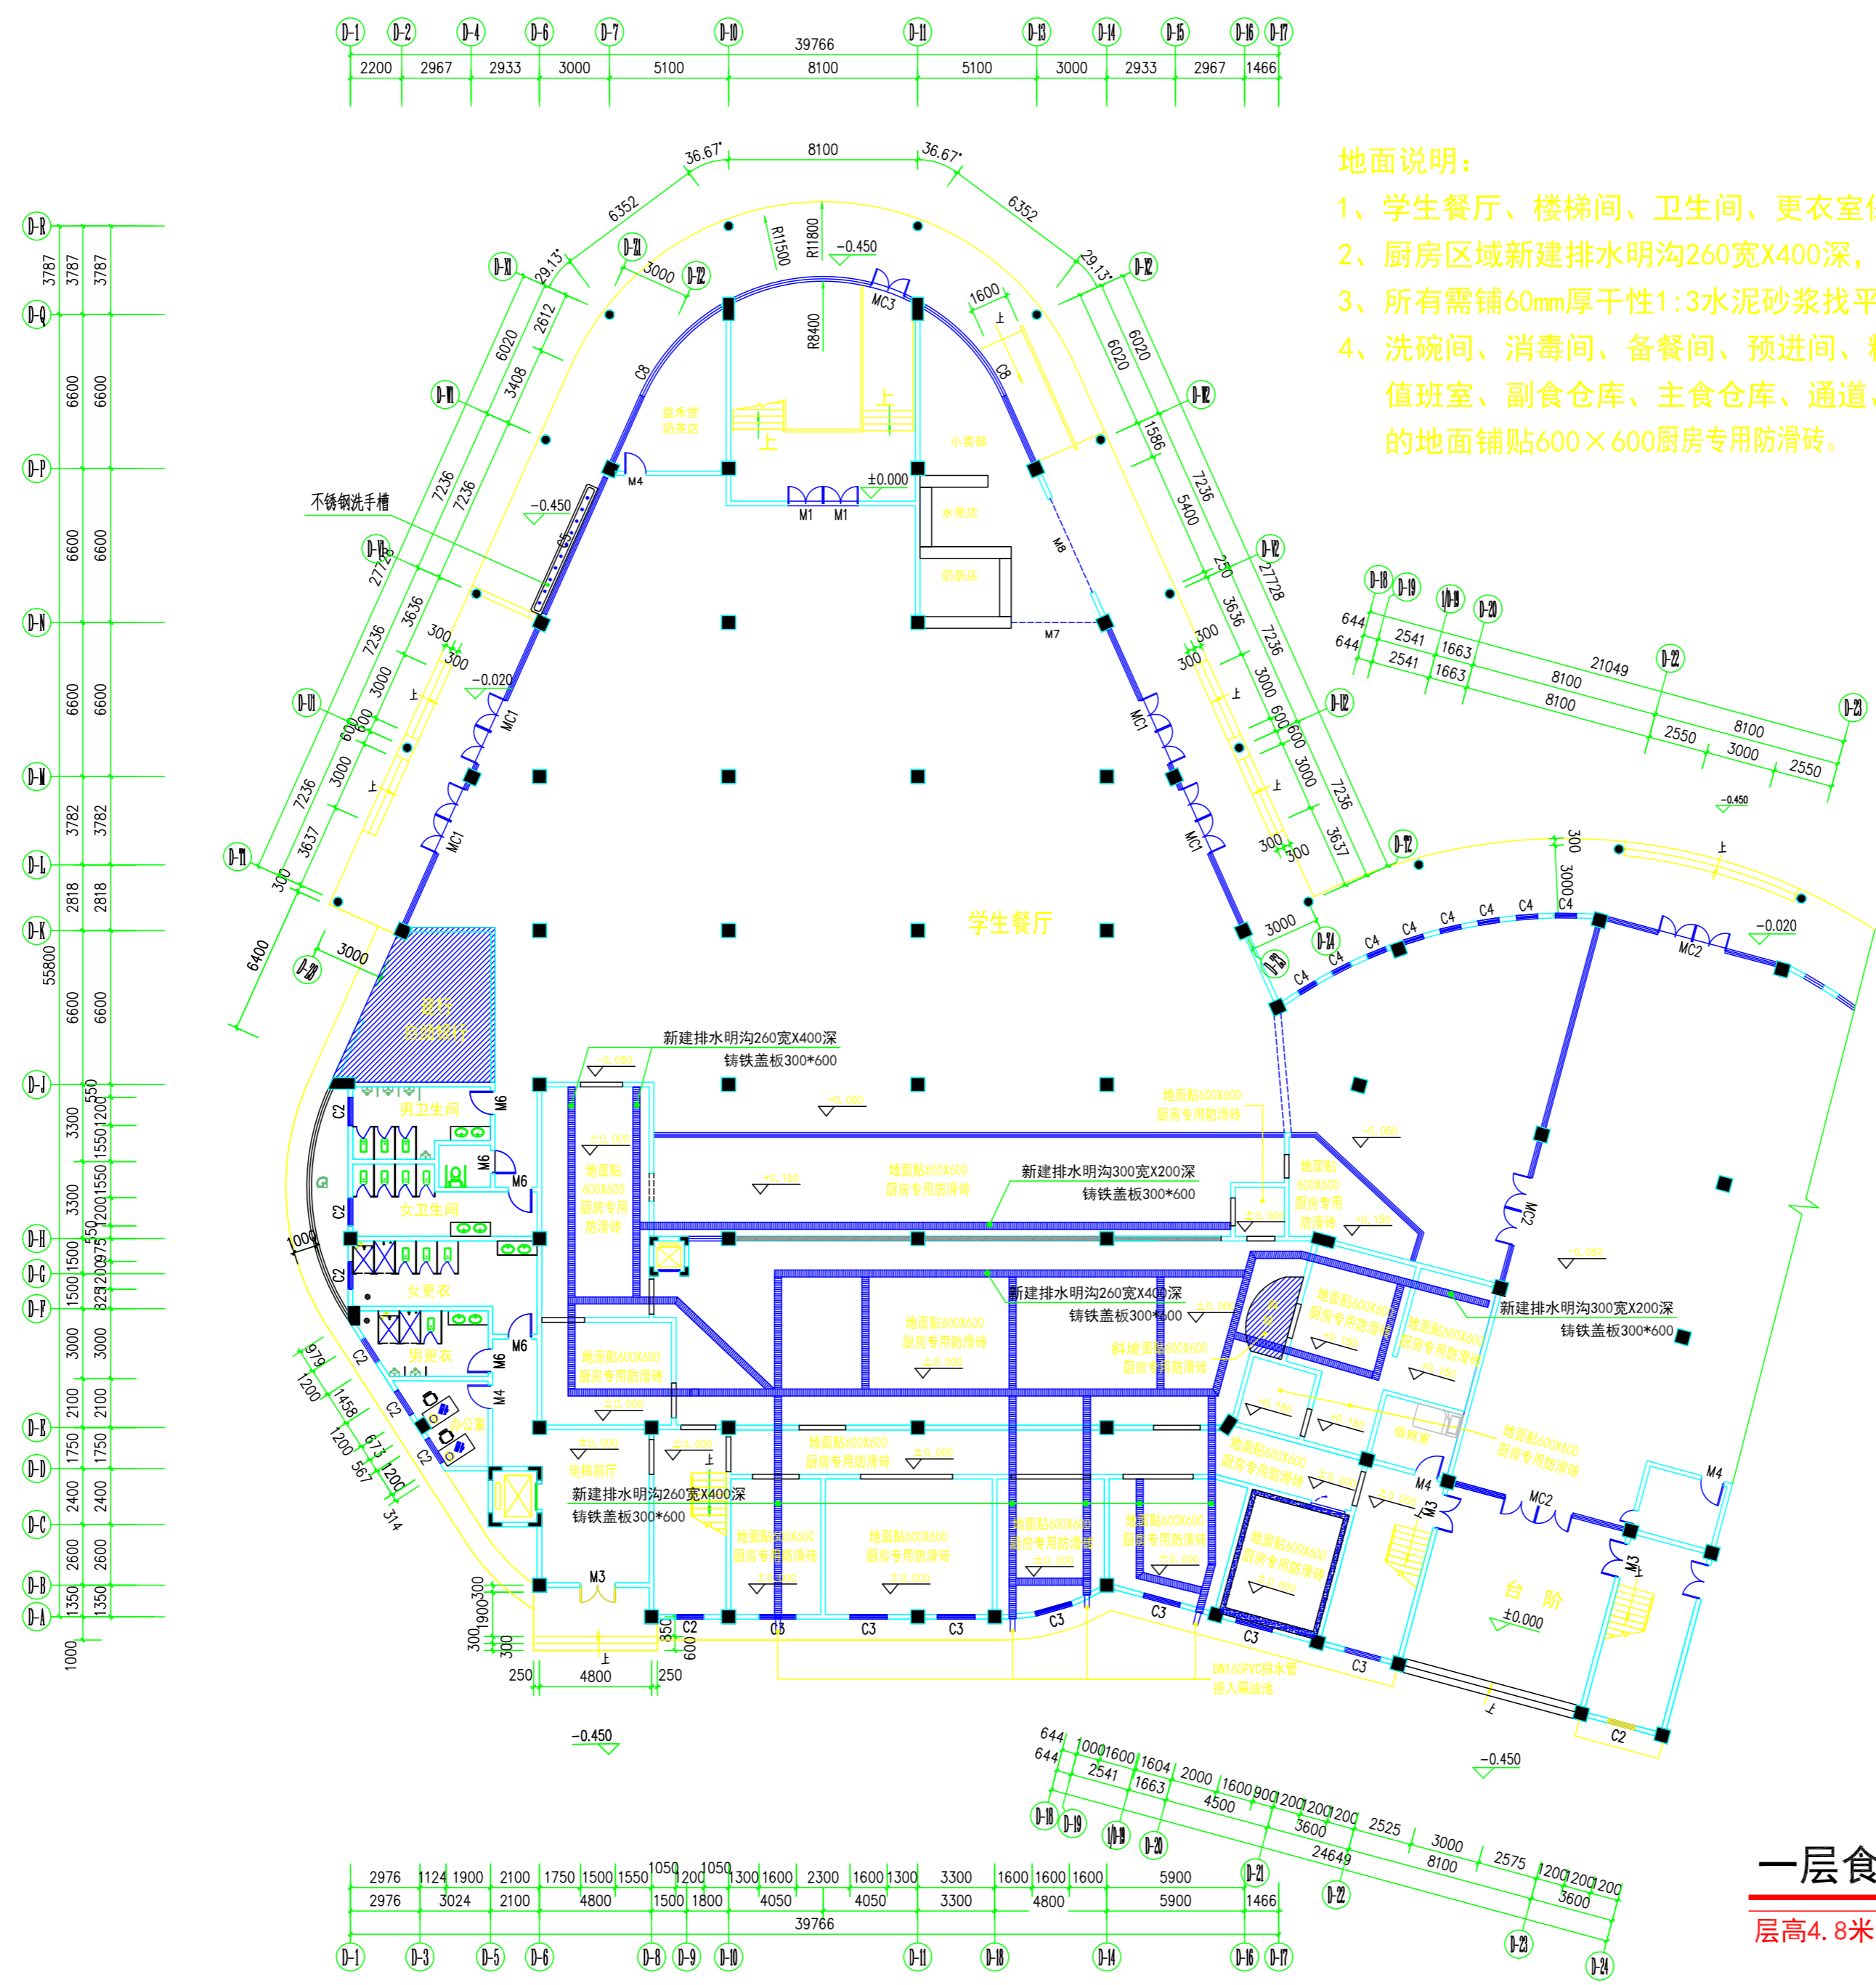


地面说明:

- 1、学生餐厅、楼梯间、卫生间、更衣室保留原有的地板砖。
- 2、厨房区域新建排水明沟260宽X400深，定制铸铁盖板300*600。
- 3、所有需铺60mm厚干性1:3水泥砂浆找平，纯水泥膏粘贴好地板砖。
- 4、洗碗间、消毒间、备餐间、预进间、糕点制作间、小仓库、值班室、副食仓库、主食仓库、通道、蔬菜加工区、肉类粗加工区的地面铺贴600×600厨房专用防滑砖。

一层食堂地板平面图

层高4.8米

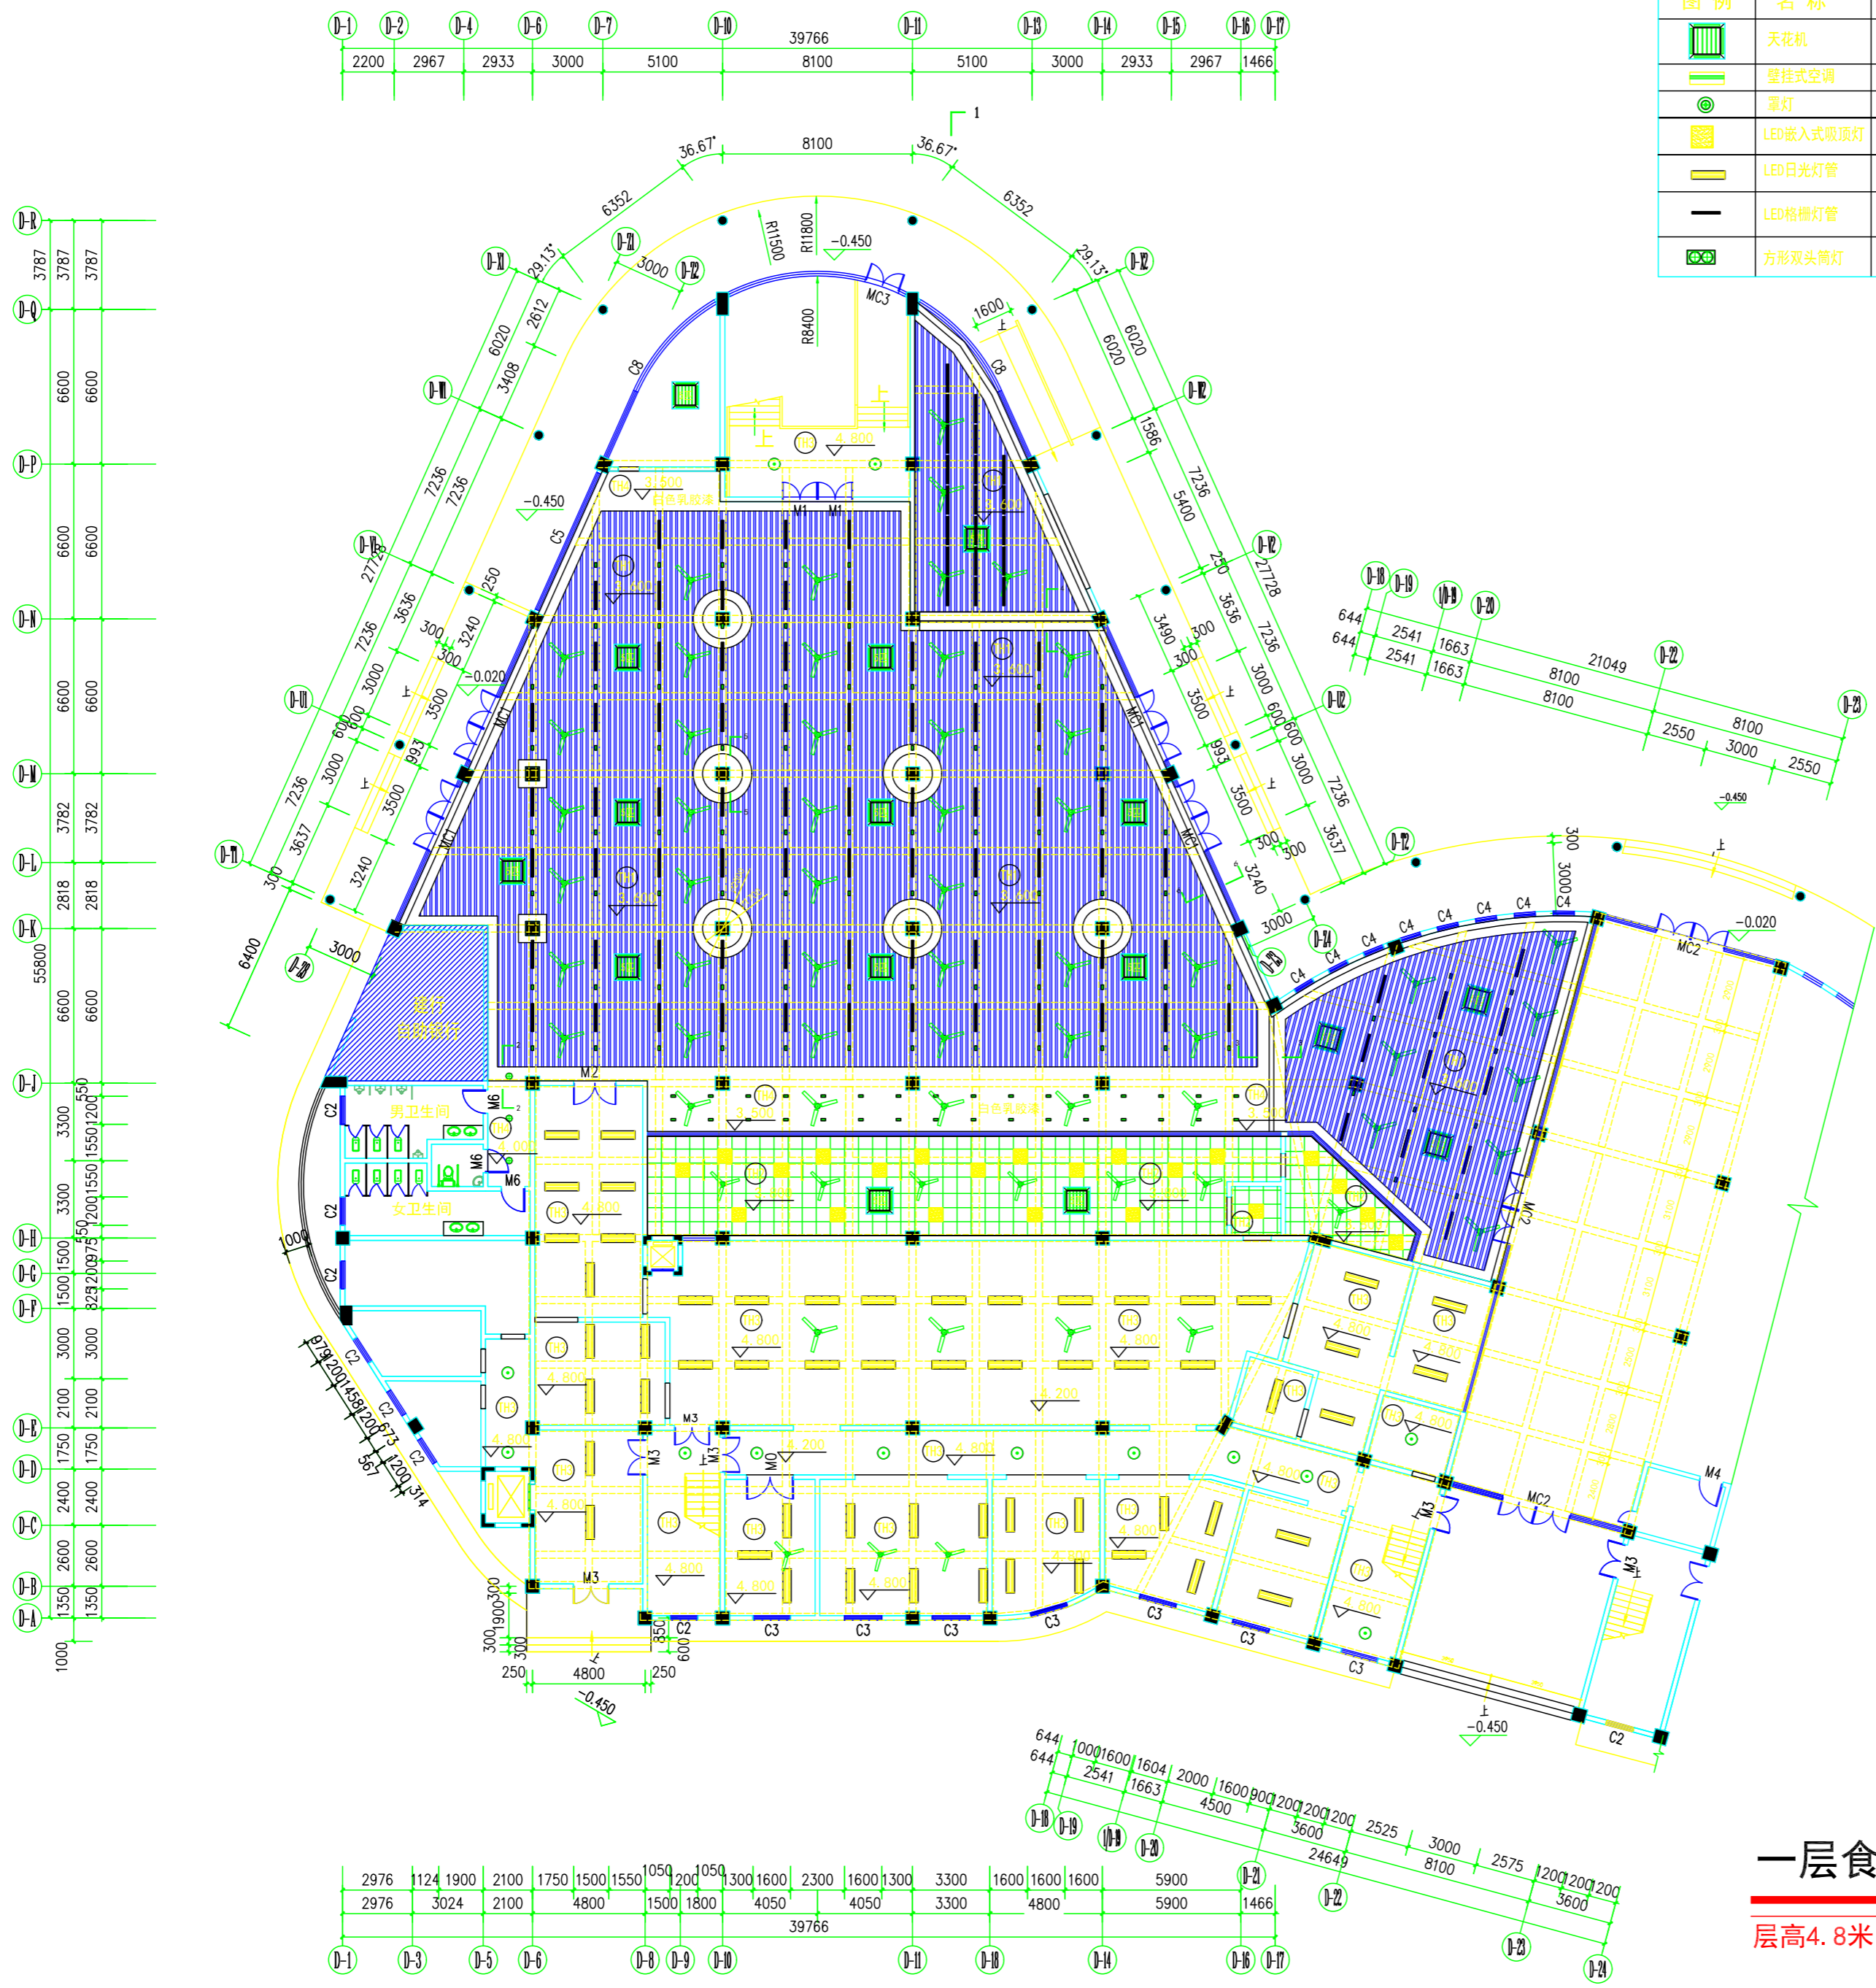

主要电气设备材料表

图例	名称	备注	图例	名称	备注
	天花机	详见图纸		6寸LED筒灯	6寸防雾LED筒灯18W(白光)
	壁挂式空调	详见图纸(安装在距地2.5m)		吊扇	
	罩灯			LED吸顶灯	
	LED嵌入式吸顶灯	600x600嵌入式吸顶灯		控制开关	N为开关个数
	LED日光灯具	20W*2 LED日光灯具		电源总箱	
	LED格栅灯管	24W长1200*度100LED格栅长灯管		市电插座	2+3组合插座 安装距地面见图中标示
	方形双头筒灯	100*200白色面罩双头2*7W (色温:贵宾室内4000K, 其它为6000K)			

编号	天花材料名称
TH1	原天花顶刮腻子粉(三遍), 再喷黑色ICI(三遍) 再安装轻钢龙骨100X100X1.5厚铝格栅天花
TH2	轻钢龙骨600x600铝扣板天花(铝角线收边)
TH3	原天花面刮腻子粉(二底二面), 油白色ICI三遍
TH4	轻钢龙骨12厘阻燃合板基层, 面刮腻子粉 (二底二面), 油白色ICI三遍

一层食堂天花布置图
层高4.8米

版权所有, 不得复制、套用。
ALL RIGHTS RESERVED, DON'T COPIED, REPRODUCED.

中联合创
ZHONGLIANHECHUANG

中联合创设计有限公司
CHINA UNITED CREATIVE DESIGN CO., LTD

■ 建筑行业(建筑工程)甲级 A122009183

会签栏 COUNTER SIGNATURE

建筑 ARCHT.	电气 ELEC.
结构 STRUCT.	暖通 HVAC.
给排水 PLUMBING	

签章区 STAMP AREA

版次 NO.	修改内容 DESCRIPTION	日期 DATE

建设单位 CLIENT
广东茂名健康职业学院

项目名称 PROJECT
广东茂名健康职业学院第二食堂
社会餐饮企业承包经营项目

子项目名称 SUB-PROJECT

图纸名称 TITLE
**一层食堂
天花布置图**

审 定 APPROVED BY	谢迎林	谢迎林
审 核 EXAMINED BY	李国伟	李国伟
项目负责 PROJECT CHIEF	林锦帆	林锦帆
专业负责 SPECIALTY CHIEF	李国伟	李国伟
校 对 CHECKED BY	杨大为	杨大为
设 计 DESIGNED BY	陈 建	陈 建
制 图 DRAWING BY	陈志美	陈志美

图号 DRAWING NO. **PM1-05**

业务号 JOB NO. —

出图日期 DATE **2021.05**

专业 DISCIPLINE	建筑	设计阶段 STAGE	竣工图
比 例 SCALE	1:320	规 格 SIZE	A3

条形码, 二维码 BARCODE, QR CODE

版权所有，不得复制、套用。
ALL RIGHTS RESERVED, DON'T COPIED, REPRODUCED.



中联合创设计有限公司
CHINA UNITED CREATIVE DESIGN CO., LTD

■ 建筑行业（建筑工程）甲级 A122009183

会签栏 COUNTER SIGNATURE

建筑 ARCHI.	电气 ELEC.
结构 STRUCT.	暖通 HVAC.
给排水 PLUMBING	

签章区 STAMP AREA

版次 NO.	修改内容 DESCRIPTION	日期 DATE

建设单位 CLIENT

广东茂名健康职业学院

项目名称 PROJECT

广东茂名健康职业学院第二食堂
社会餐饮企业承包经营项目

子项目名称 SUB-PROJECT

图纸名称 TITLE

室外广告牌
G、G1 立面图

审 定 APPROVED BY	谢迎林	谢迎林
审 核 EXAMINED BY	李国伟	李国伟
项目负责 PROJECT CHIEF	林锦帆	林锦帆
专业负责 SPECIALTY CHIEF	李国伟	李国伟
校 对 CHECKED BY	杨大为	杨大为
设 计 DESIGNED BY	陈 建	陈 建
制 图 DRAWING BY	陈志美	陈志美


图号 DRAWING NO. LM1-07

业务号 JOB NO. —


出图日期 DATE 2021.05

专 业 DISCIPLINE	建筑	设计阶段 STAGE	竣工图
比 例 SCALE	1:80	规 格 SIZE	A3



条形码, 二维码 BARCODE, QR CODE

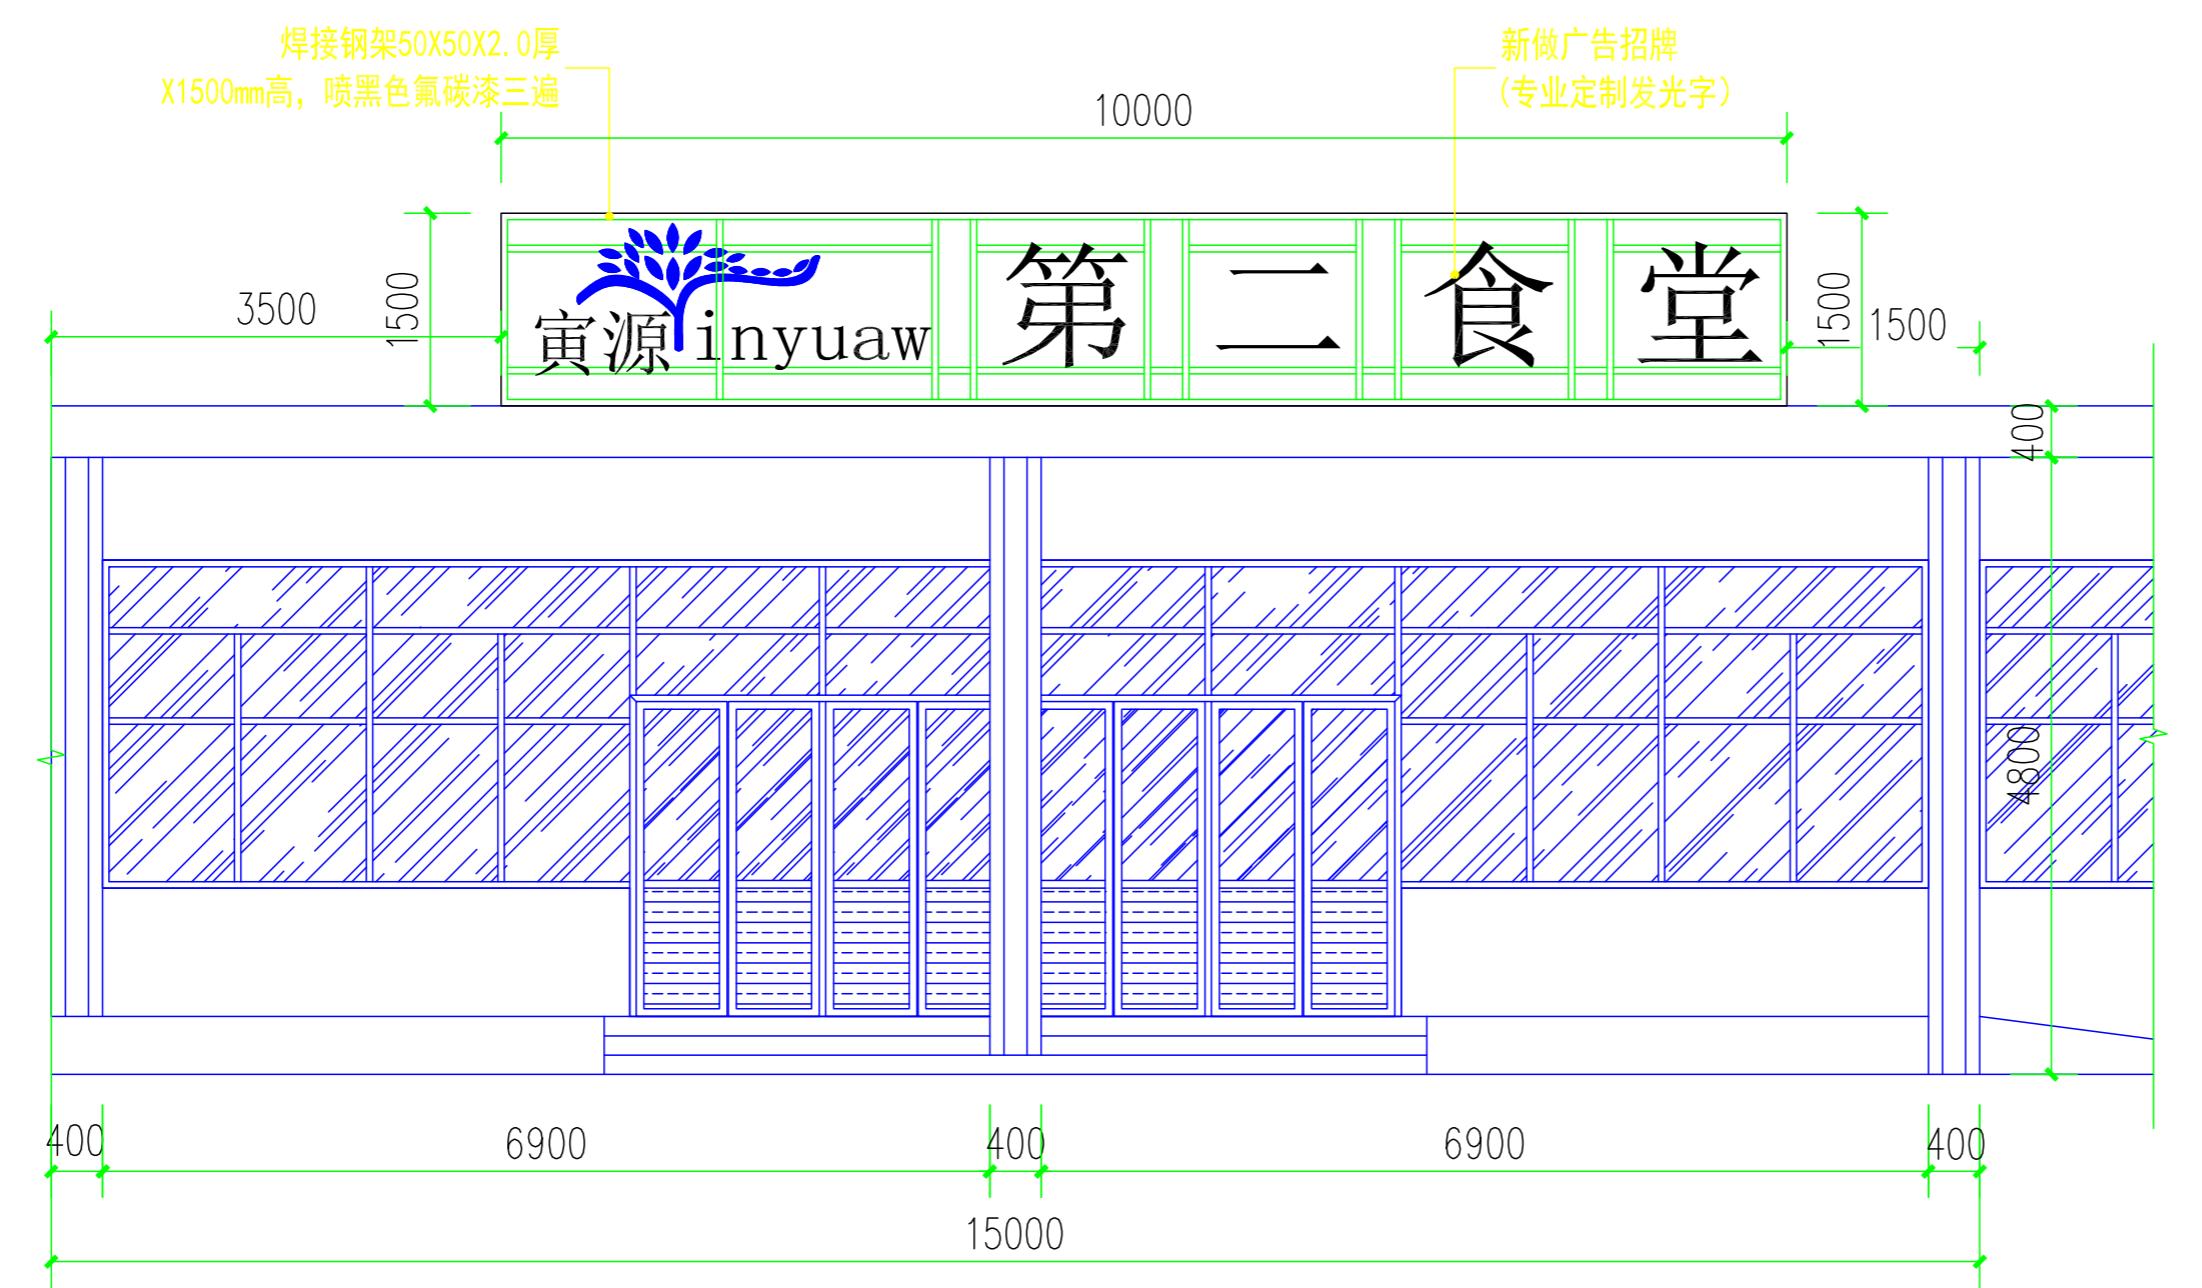

室外广告牌 G1 立面图

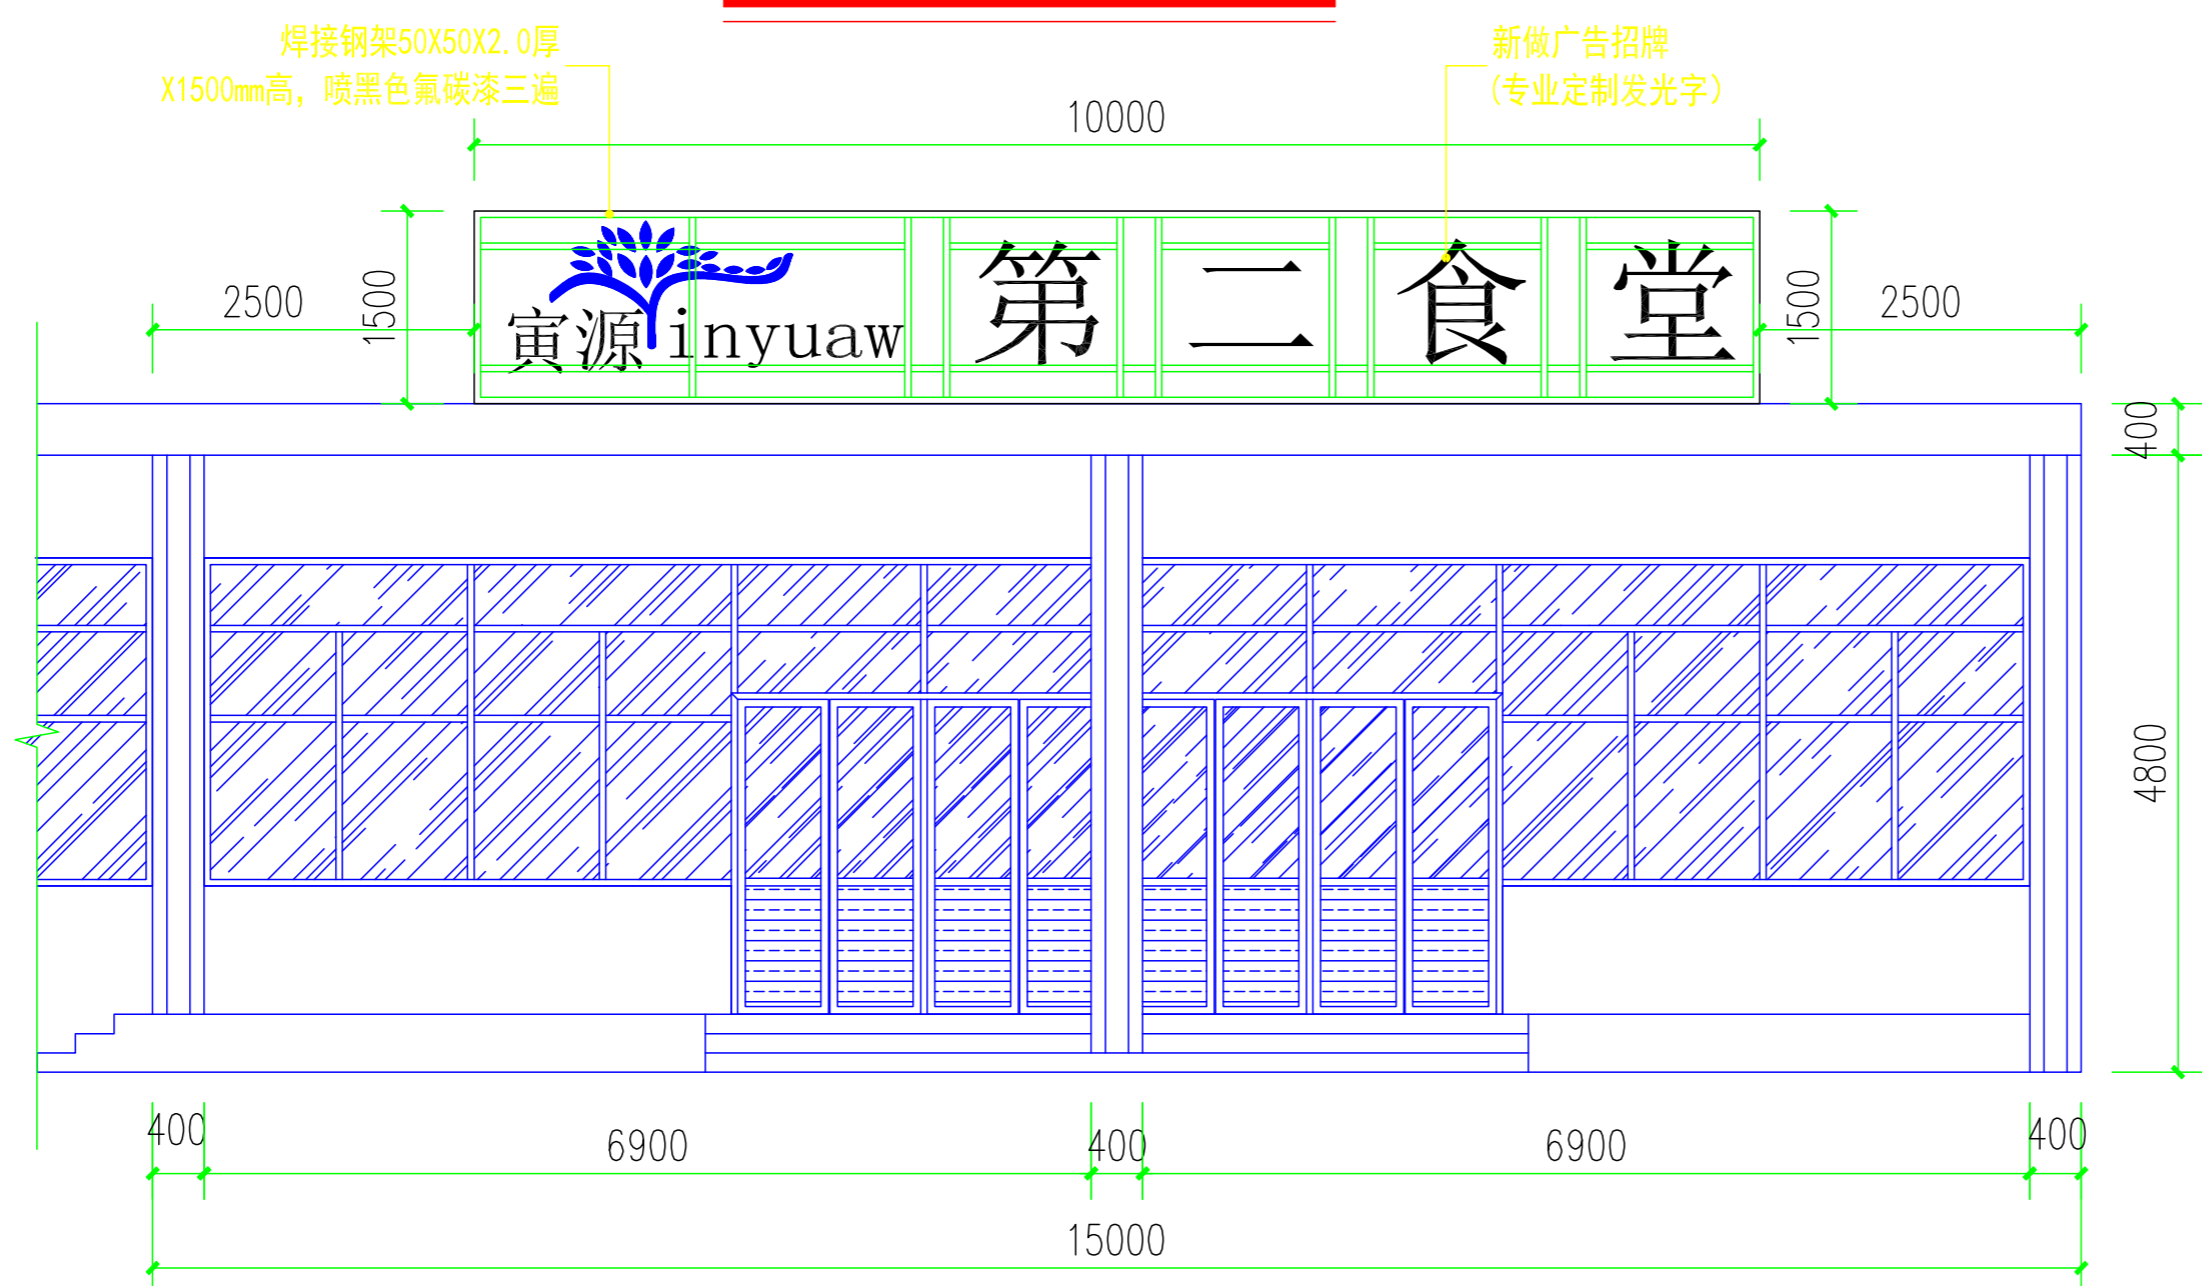

室外广告牌 G 立面图

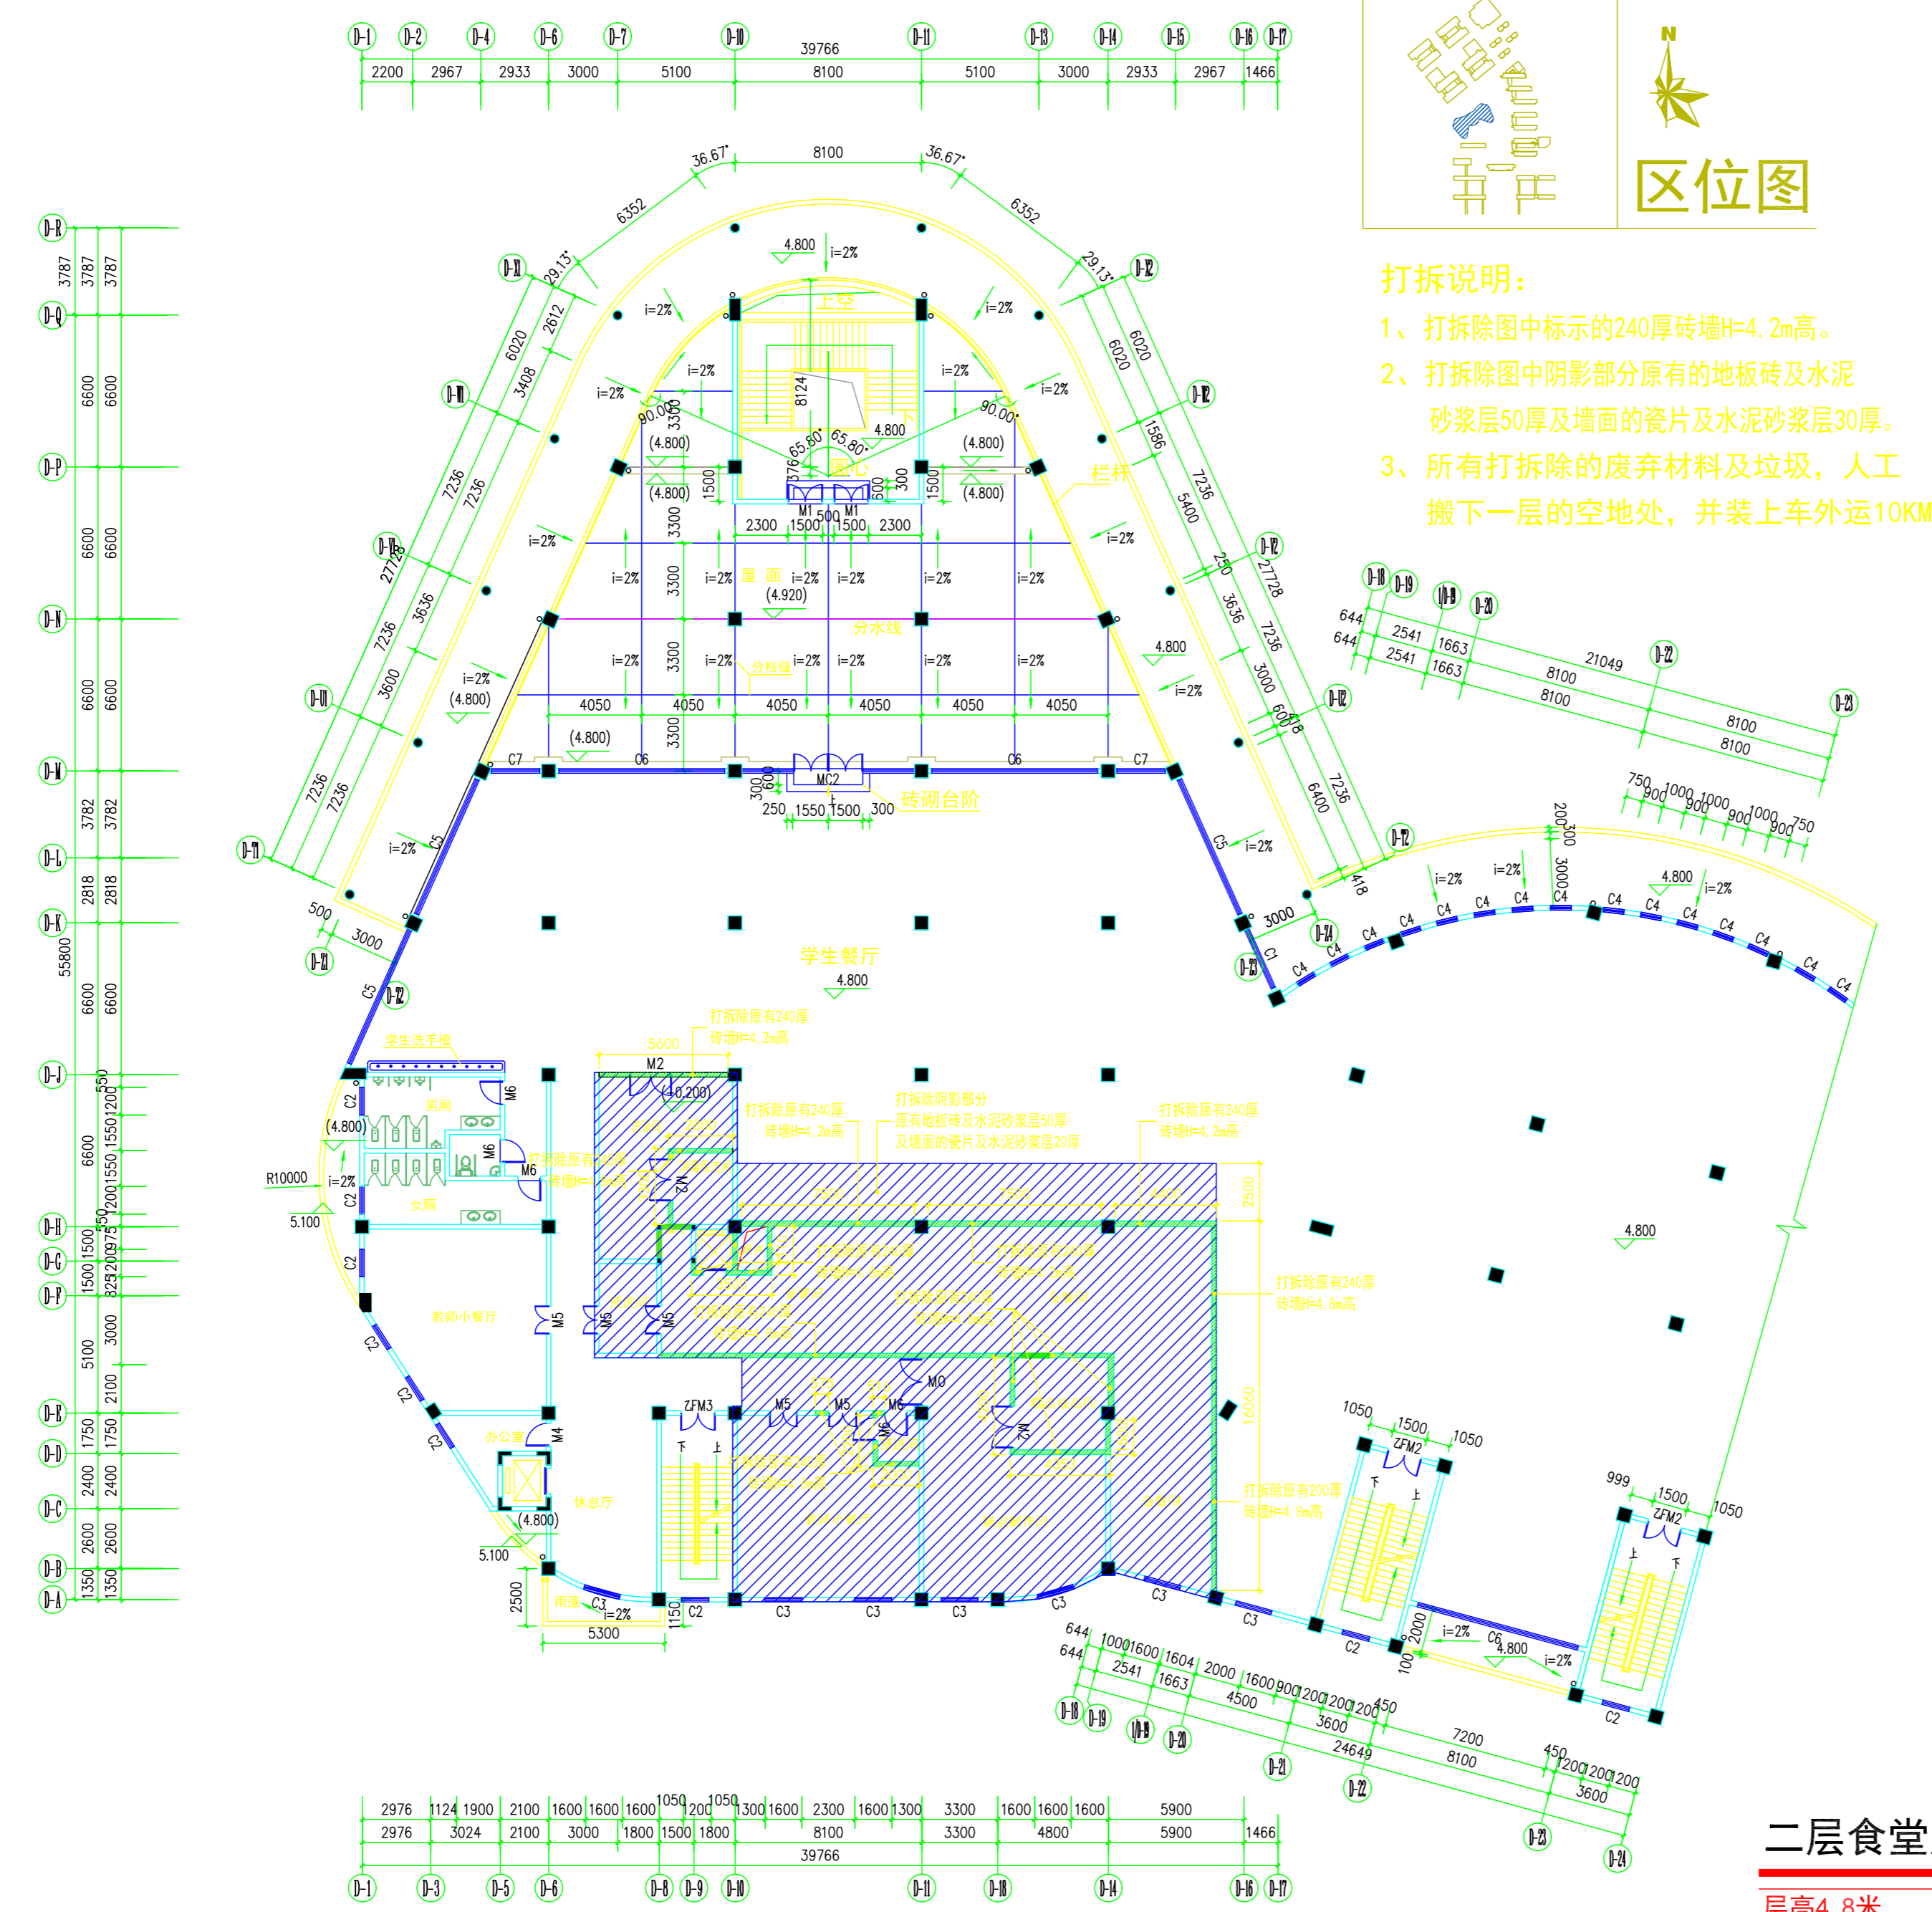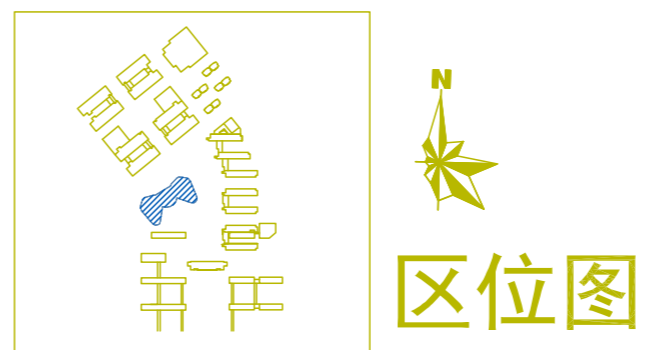

- 打拆说明:**
- 1、打拆除图中标示的240厚砖墙H=4.2m高。
 - 2、打拆除图中阴影部分原有的地板砖及水泥砂浆层50厚及墙面的瓷片及水泥砂浆层30厚。
 - 3、所有打拆除的废弃材料及垃圾，人工搬下一层的空地，并装上车外运10KM。

门窗表

类别	代号	宽	高	备注
门	MC2	7500	4200	原有铝合金玻璃门连橱窗
	M0	2000	2200	拆除铝合金玻璃门
	M1	1500	2200	原有铝合金玻璃门
	M2	1800	2200	拆除铝合金玻璃门
	M4	900	2100	原有实木门
	M5	1200	2200	拆除铝合金玻璃门
窗	乙FM2	1500	2100	原有乙级防火门
	乙FM3	1500	2200	原有乙级防火门
	C1	2800	3300	原有铝合金玻璃橱窗
	C2	1200	2000	原有铝合金窗
	C3	1600	2000	原有铝合金窗
	C4	900	3300	原有铝合金玻璃橱窗
	C5	6400	3300	原有铝合金玻璃橱窗
	C6	7200	3300	原有铝合金玻璃橱窗
C7	2100	3300	原有铝合金玻璃橱窗	
C8	8300	3300	原有铝合金玻璃橱窗	

说明:
1、铝合金门用2厘厚铝合金型材，铝合金门用6厘钢化玻璃。
2、铝合金窗用1.4厘厚铝合金型材，铝合金窗用6厘普通玻璃。

二层食堂原状及打拆除平面图
层高4.8米

会签栏 COUNTER SIGNATURE

建筑 ARCHI.	电气 ELEC.
结构 STRUCT.	暖通 HVAC.
给排水 PLUMBING	

签章区 STAMP AREA

版次 NO.	修改内容 DESCRIPTION	日期 DATE

建设单位 CLIENT: **广东茂名健康职业学院**

项目名称 PROJECT: **广东茂名健康职业学院第二食堂 社会餐饮企业承包经营项目**

子项目名称 SUB-PROJECT:

图纸名称 TITLE: **二层食堂原状及打拆除平面图**

审定 APPROVED BY	谢迎林	谢迎林
审核 EXAMINED BY	李国伟	李国伟
项目负责 PROJECT CHIEF	林锦帆	林锦帆
专业负责 SPECIALTY CHIEF	李国伟	李国伟
校对 CHECKED BY	杨大为	杨大为
设计 DESIGNED BY	陈建	陈建
制图 DRAWING BY	陈志美	陈志美


图号 DRAWING NO. **PM2-01**

业务号 JOB NO.

出图日期 DATE **2021.05**

专业 DISCIPLINE	建筑	设计阶段 STAGE	竣工图
比例 SCALE	1:320	规格 SIZE	A3


条形码, 二维码 BARCODE, QR CODE

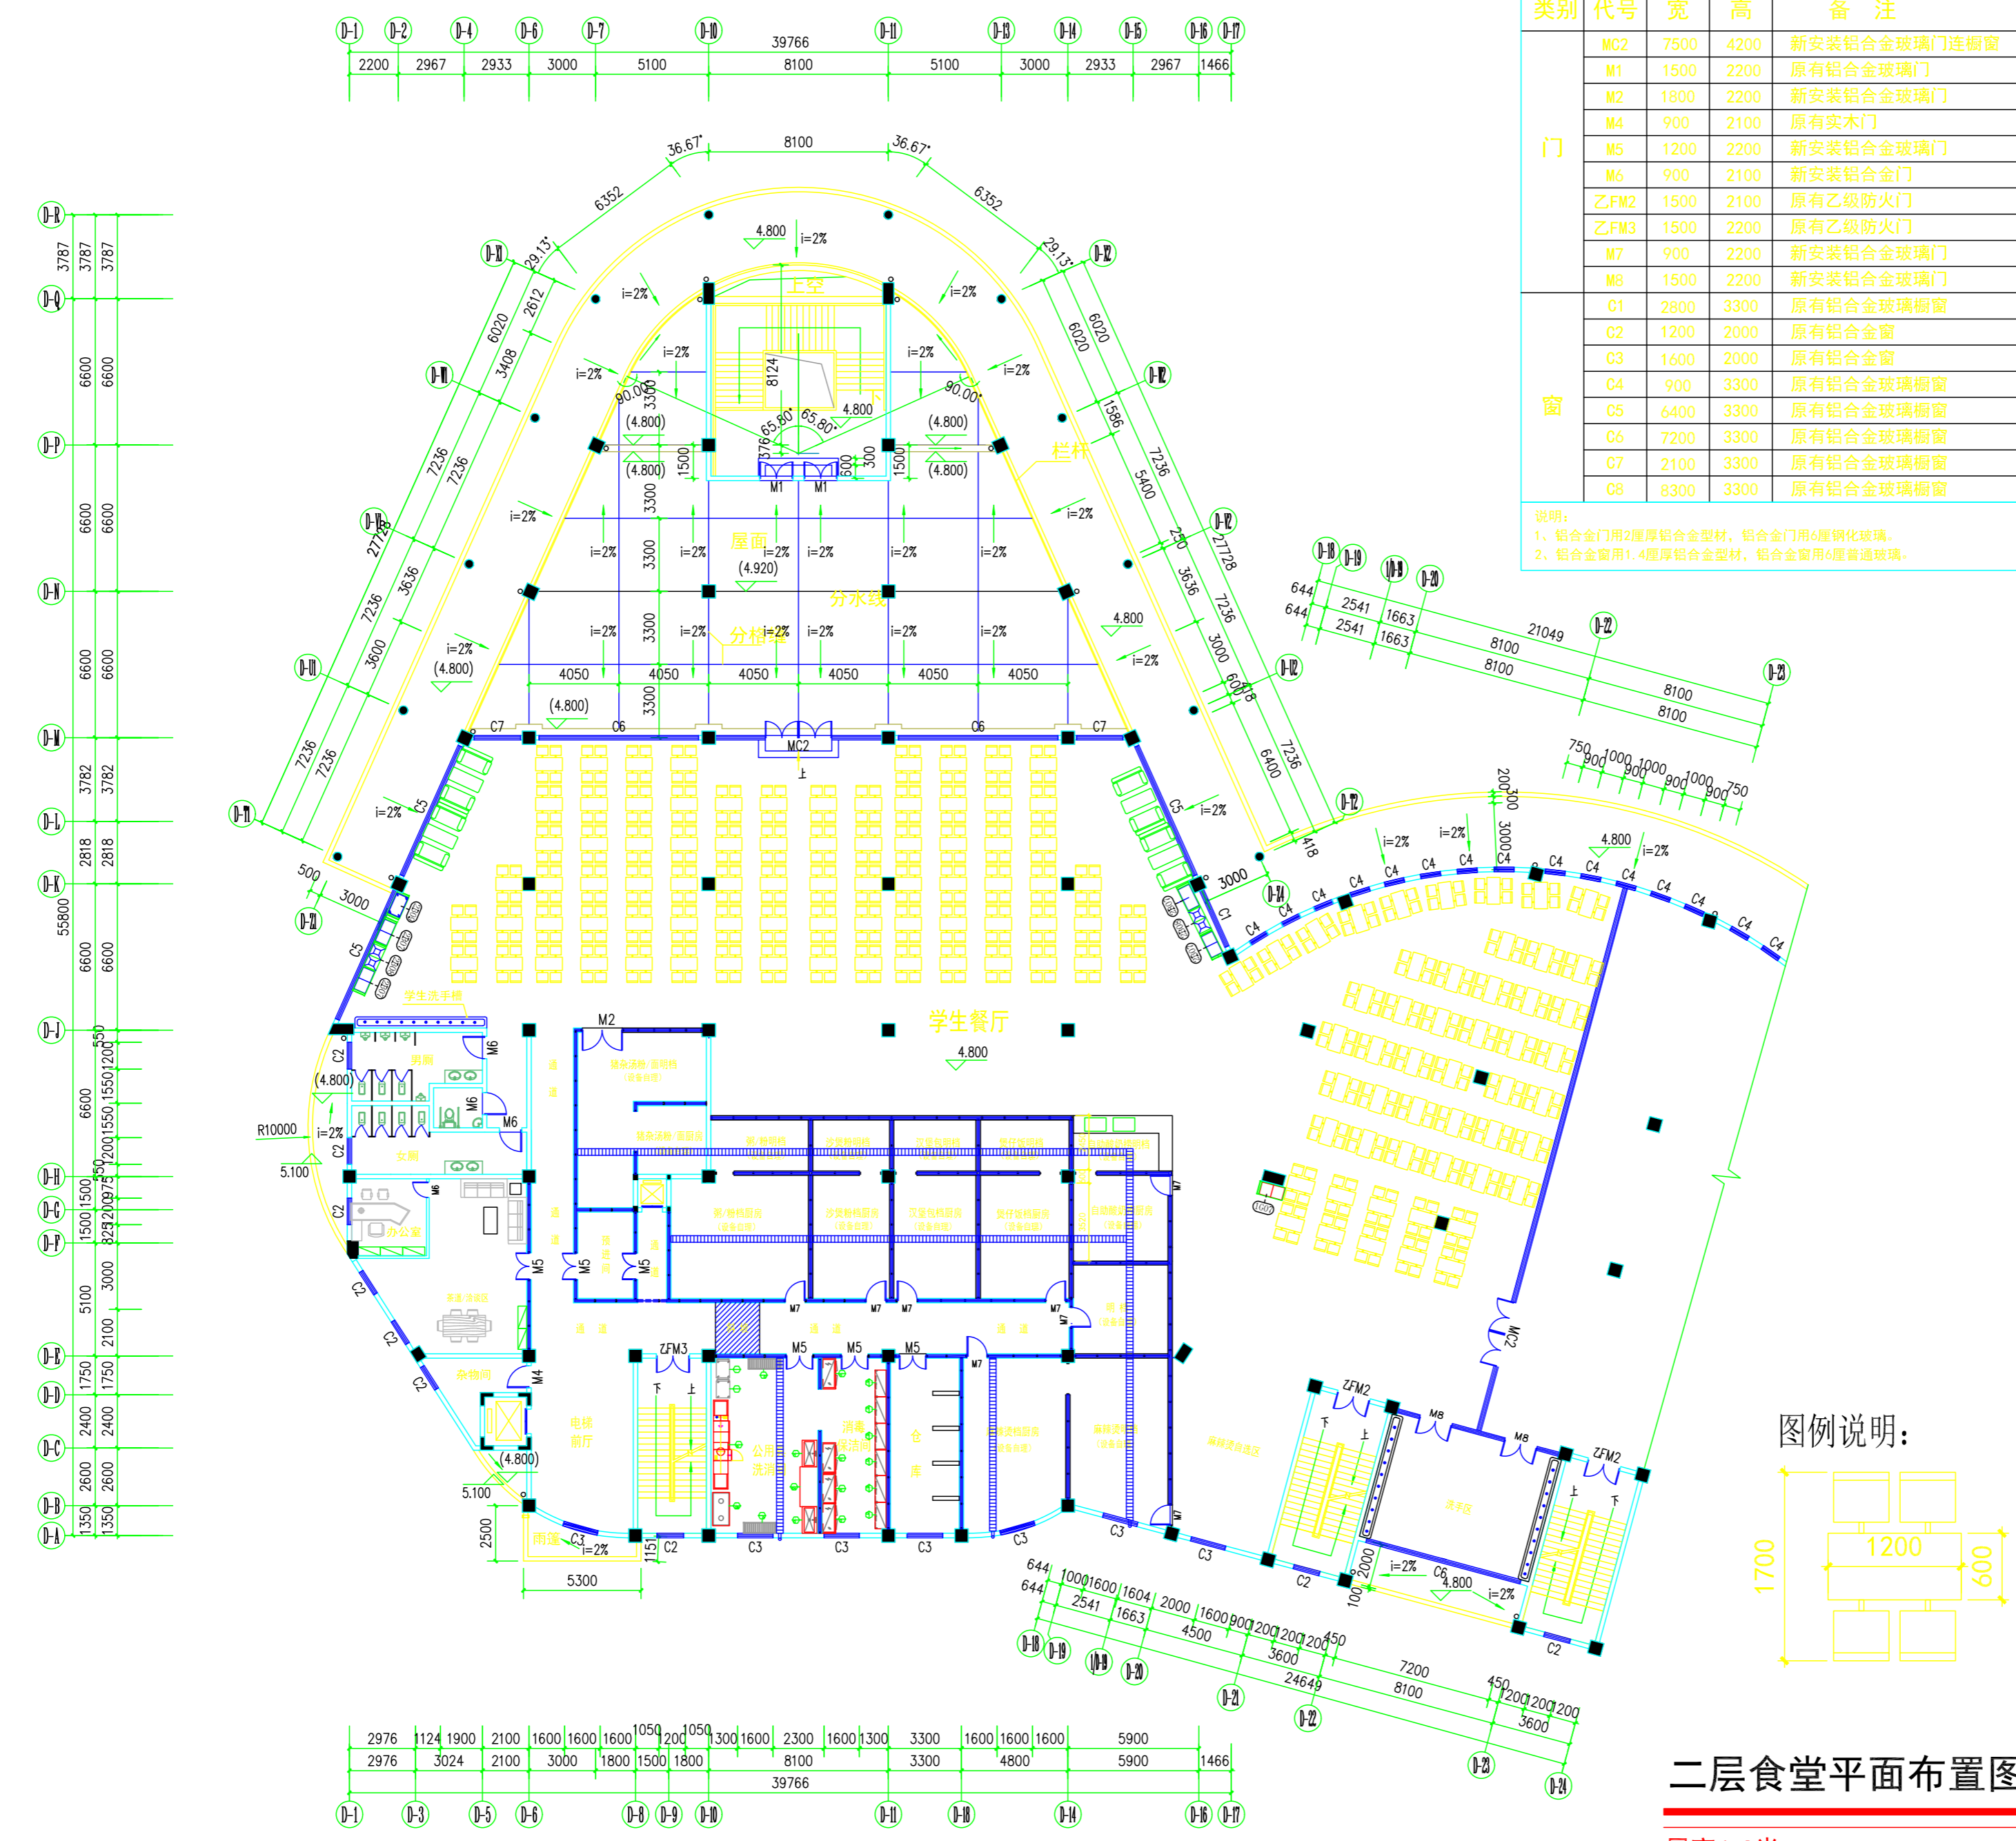

门窗表					
类别	代号	宽	高	备注	
门	MC2	7500	4200	新安装铝合金玻璃门连橱窗	
	M1	1500	2200	原有铝合金玻璃门	
	M2	1800	2200	新安装铝合金玻璃门	
	M4	900	2100	原有实木门	
	M5	1200	2200	新安装铝合金玻璃门	
	M6	900	2100	新安装铝合金门	
	乙FM2	1500	2100	原有乙级防火门	
	乙FM3	1500	2200	原有乙级防火门	
	M7	900	2200	新安装铝合金玻璃门	
	M8	1500	2200	新安装铝合金玻璃门	
	窗	C1	2800	3300	原有铝合金玻璃橱窗
		C2	1200	2000	原有铝合金窗
C3		1600	2000	原有铝合金窗	
C4		900	3300	原有铝合金玻璃橱窗	
C5		6400	3300	原有铝合金玻璃橱窗	
C6		7200	3300	原有铝合金玻璃橱窗	
C7		2100	3300	原有铝合金玻璃橱窗	
C8		8300	3300	原有铝合金玻璃橱窗	

说明:
 1、铝合金门用2mm厚铝合金型材, 铝合金门用6mm钢化玻璃。
 2、铝合金窗用1.4mm厚铝合金型材, 铝合金窗用6mm普通玻璃。

编号	设备名称	尺寸
	五格售饭工作台	1500*700*800
A	烹饪间	
A01	双通工作台	1800*800*800
A02	简易炉灶台	400*1100*1250
A03	简易炉灶台	1000*1100*1250
A04	单头大锅灶	1100*1100*1250
A05	简易炉灶台	750*1100*1250
A06	洗衣机	500*470*650
A07	双层平板工作台	1800*800*800
A08	大单星盆水池	1200*700*950
A09	双门蒸饭柜(燃气)	1200*900*1800
A10	炉灶台连水池	500*750*1250
A11	炉灶台连水池	500*899.8*1250
A12	单头900电磁连体汤炉	1200*1250*1200
B	面点间	
B01	压面机	750*960*1000
B02	台式搅拌机	366*420*645
B03	和面机	740*1010*1350
B04	面粉车	500*600*530
B05	二十四盘饼车	820*650*1360
B06	双星盆水池	1200*700*800
B07	木案工作台	1800*800*800
B08	三门挂帘冷柜	1983.1*749.9*1950
B09	二十六盘醒发箱	1000*790*1720
B10	三门烤箱(电热)	1200*800*1600
C	加工间	
C01	大单星盆水池	1200*700*950
C02	双层平板工作台	1800*800*800
C03	双层平板工作台	701.1*700*800
C04	三星盆水池	1800*700*950
C05	双层平板工作台	850*700*800
C06	绞肉机	1020*600*900
C07	QP25A切片机	405*240*336
C08	杀鱼台	1500*700*950
D	制冷间	
D01	六门高身雪柜	1820*760*1950
D02	四门高身雪柜	1220*760*1950
E	洗碗间	
E01	双层平板工作台	1000*700*800
E02	四门碗柜	1200*500*1800
E03	双门玻璃门消毒柜	1380*625*1800
E04	双层平板工作台	1800*800*800
E05	大单星盆水池	1200*700*950
E06	双孔就餐工作台	1500*700*800
E07	长龙洗碗机	4010*830*2150
F	编辑	
F01	单通工作台	1800*800*800
F02	双门玻璃门消毒柜	1380*625*1800
F03	五格售饭工作台	1500*700*800
F04	双层平板工作台	1000*700*800

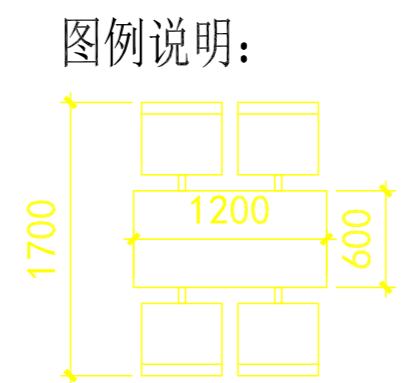

二层食堂平面布置图
 层高4.8米

版权所有, 不得复制、套用。
 ALL RIGHTS RESERVED, DON'T COPIED, REPRODUCED.

中联合创
 ZHONGLIANHECHUANG

中联合创设计有限公司
 CHINA UNITED CREATIVE DESIGN CO., LTD

■ 建筑行业(建筑工程)甲级 A122009183

会签栏 COUNTER SIGNATURE

建筑 ARCH.	电气 ELEC.
结构 STRUCT.	暖通 HVAC.
给排水 PLUMBING	

签章区 STAMP AREA

版次 NO.	修改内容 DESCRIPTION	日期 DATE

建设单位 CLIENT
广东茂名健康职业学院

项目名称 PROJECT
 广东茂名健康职业学院第二食堂
 社会餐饮企业承包经营项目

子项目名称 SUB-PROJECT

图纸名称 TITLE
二层食堂平面布置图

审定 APPROVED BY	谢迎林	谢迎林
审核 EXAMINED BY	李国伟	李国伟
项目负责人 PROJECT CHIEF	林锦帆	林锦帆
专业负责 SPECIALTY CHIEF	李国伟	李国伟
校对 CHECKED BY	杨大为	杨大为
设计 DESIGNED BY	陈建	陈建
制图 DRAWING BY	陈志美	陈志美

图号 DRAWING NO. **PM2-02**

业务号 JOB NO. —

出图日期 DATE **2021.05**

专业 DISCIPLINE **建筑** 设计阶段 STAGE **竣工图**

比例 SCALE **1:320** 规格 SIZE **A3**

条形码, 二维码 BARCODE, QR CODE

会签栏 COUNTER SIGNATURE

建筑 ARCHI.	电气 ELEC.
结构 STRUCT.	暖通 HVAC.
给排水 PLUMBING	

签章区 STAMP AREA

版次 NO.	修改内容 DESCRIPTION	日期 DATE

建设单位 CLIENT

广东茂名健康职业学院

项目名称 PROJECT

广东茂名健康职业学院第二食堂
社会餐饮企业承包经营项目

子项目名称 SUB-PROJECT

图纸名称 TITLE

二层食堂
新砌墙平面图

审 定 APPROVED BY	谢迎林	谢迎林
审 核 EXAMINED BY	李国伟	李国伟
项目负责 PROJECT CHIEF	林锦帆	林锦帆
专业负责 SPECIALTY CHIEF	李国伟	李国伟
校 对 CHECKED BY	杨大为	杨大为
设 计 DESIGNED BY	陈 建	陈 建
制 图 DRAWING BY	陈志美	陈志美


图号 DRAWING NO. PM2-03

业务号 JOB NO. —

出图日期 DATE 2021.05


专 业 DISCIPLINE	建 筑	设计阶段 STAGE	竣工图
比 例 SCALE	1:320	规 格 SIZE	A3

条形码、二维码 BARCODE, QR CODE

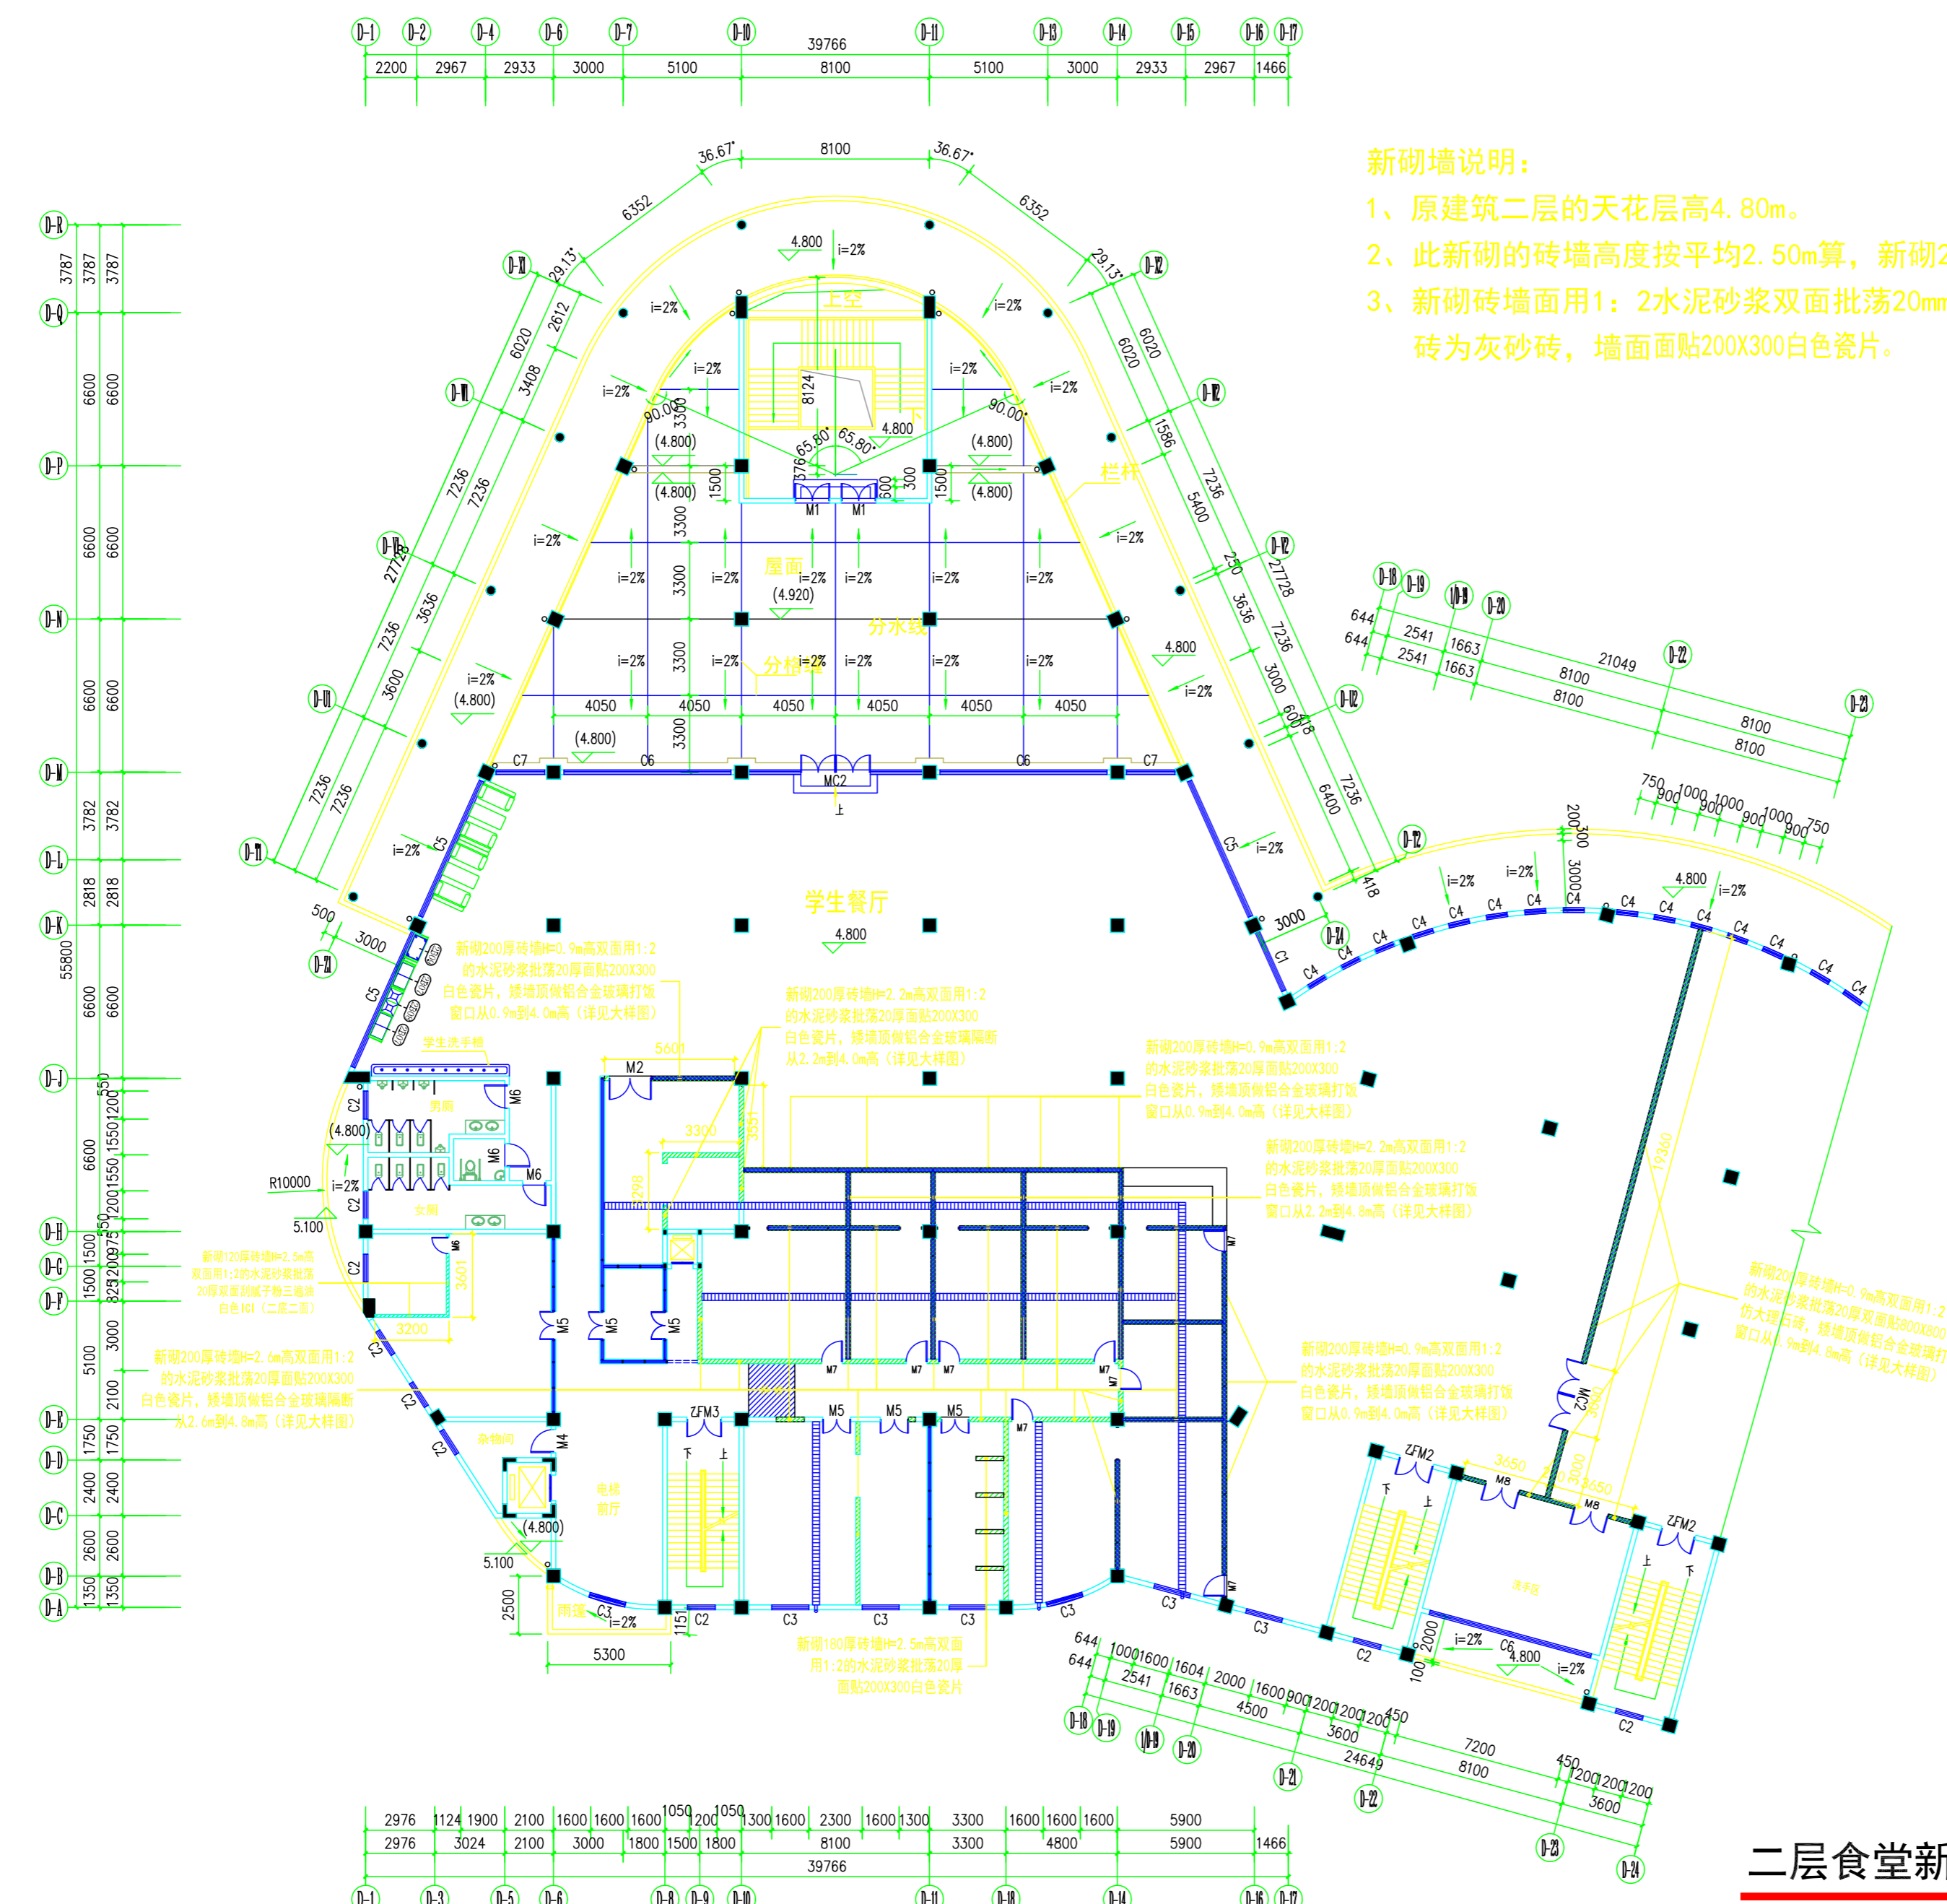

- 新砌墙说明:**
- 1、原建筑二层的天花层高4.80m。
 - 2、此新砌的砖墙高度按平均2.50m算，新砌200厚灰砂砖墙。
 - 3、新砌砖墙面用1：2水泥砂浆双面批荡20mm厚，砖为灰砂砖，墙面面贴200X300白色瓷片。

二层食堂新砌墙平面图
层高4.8米

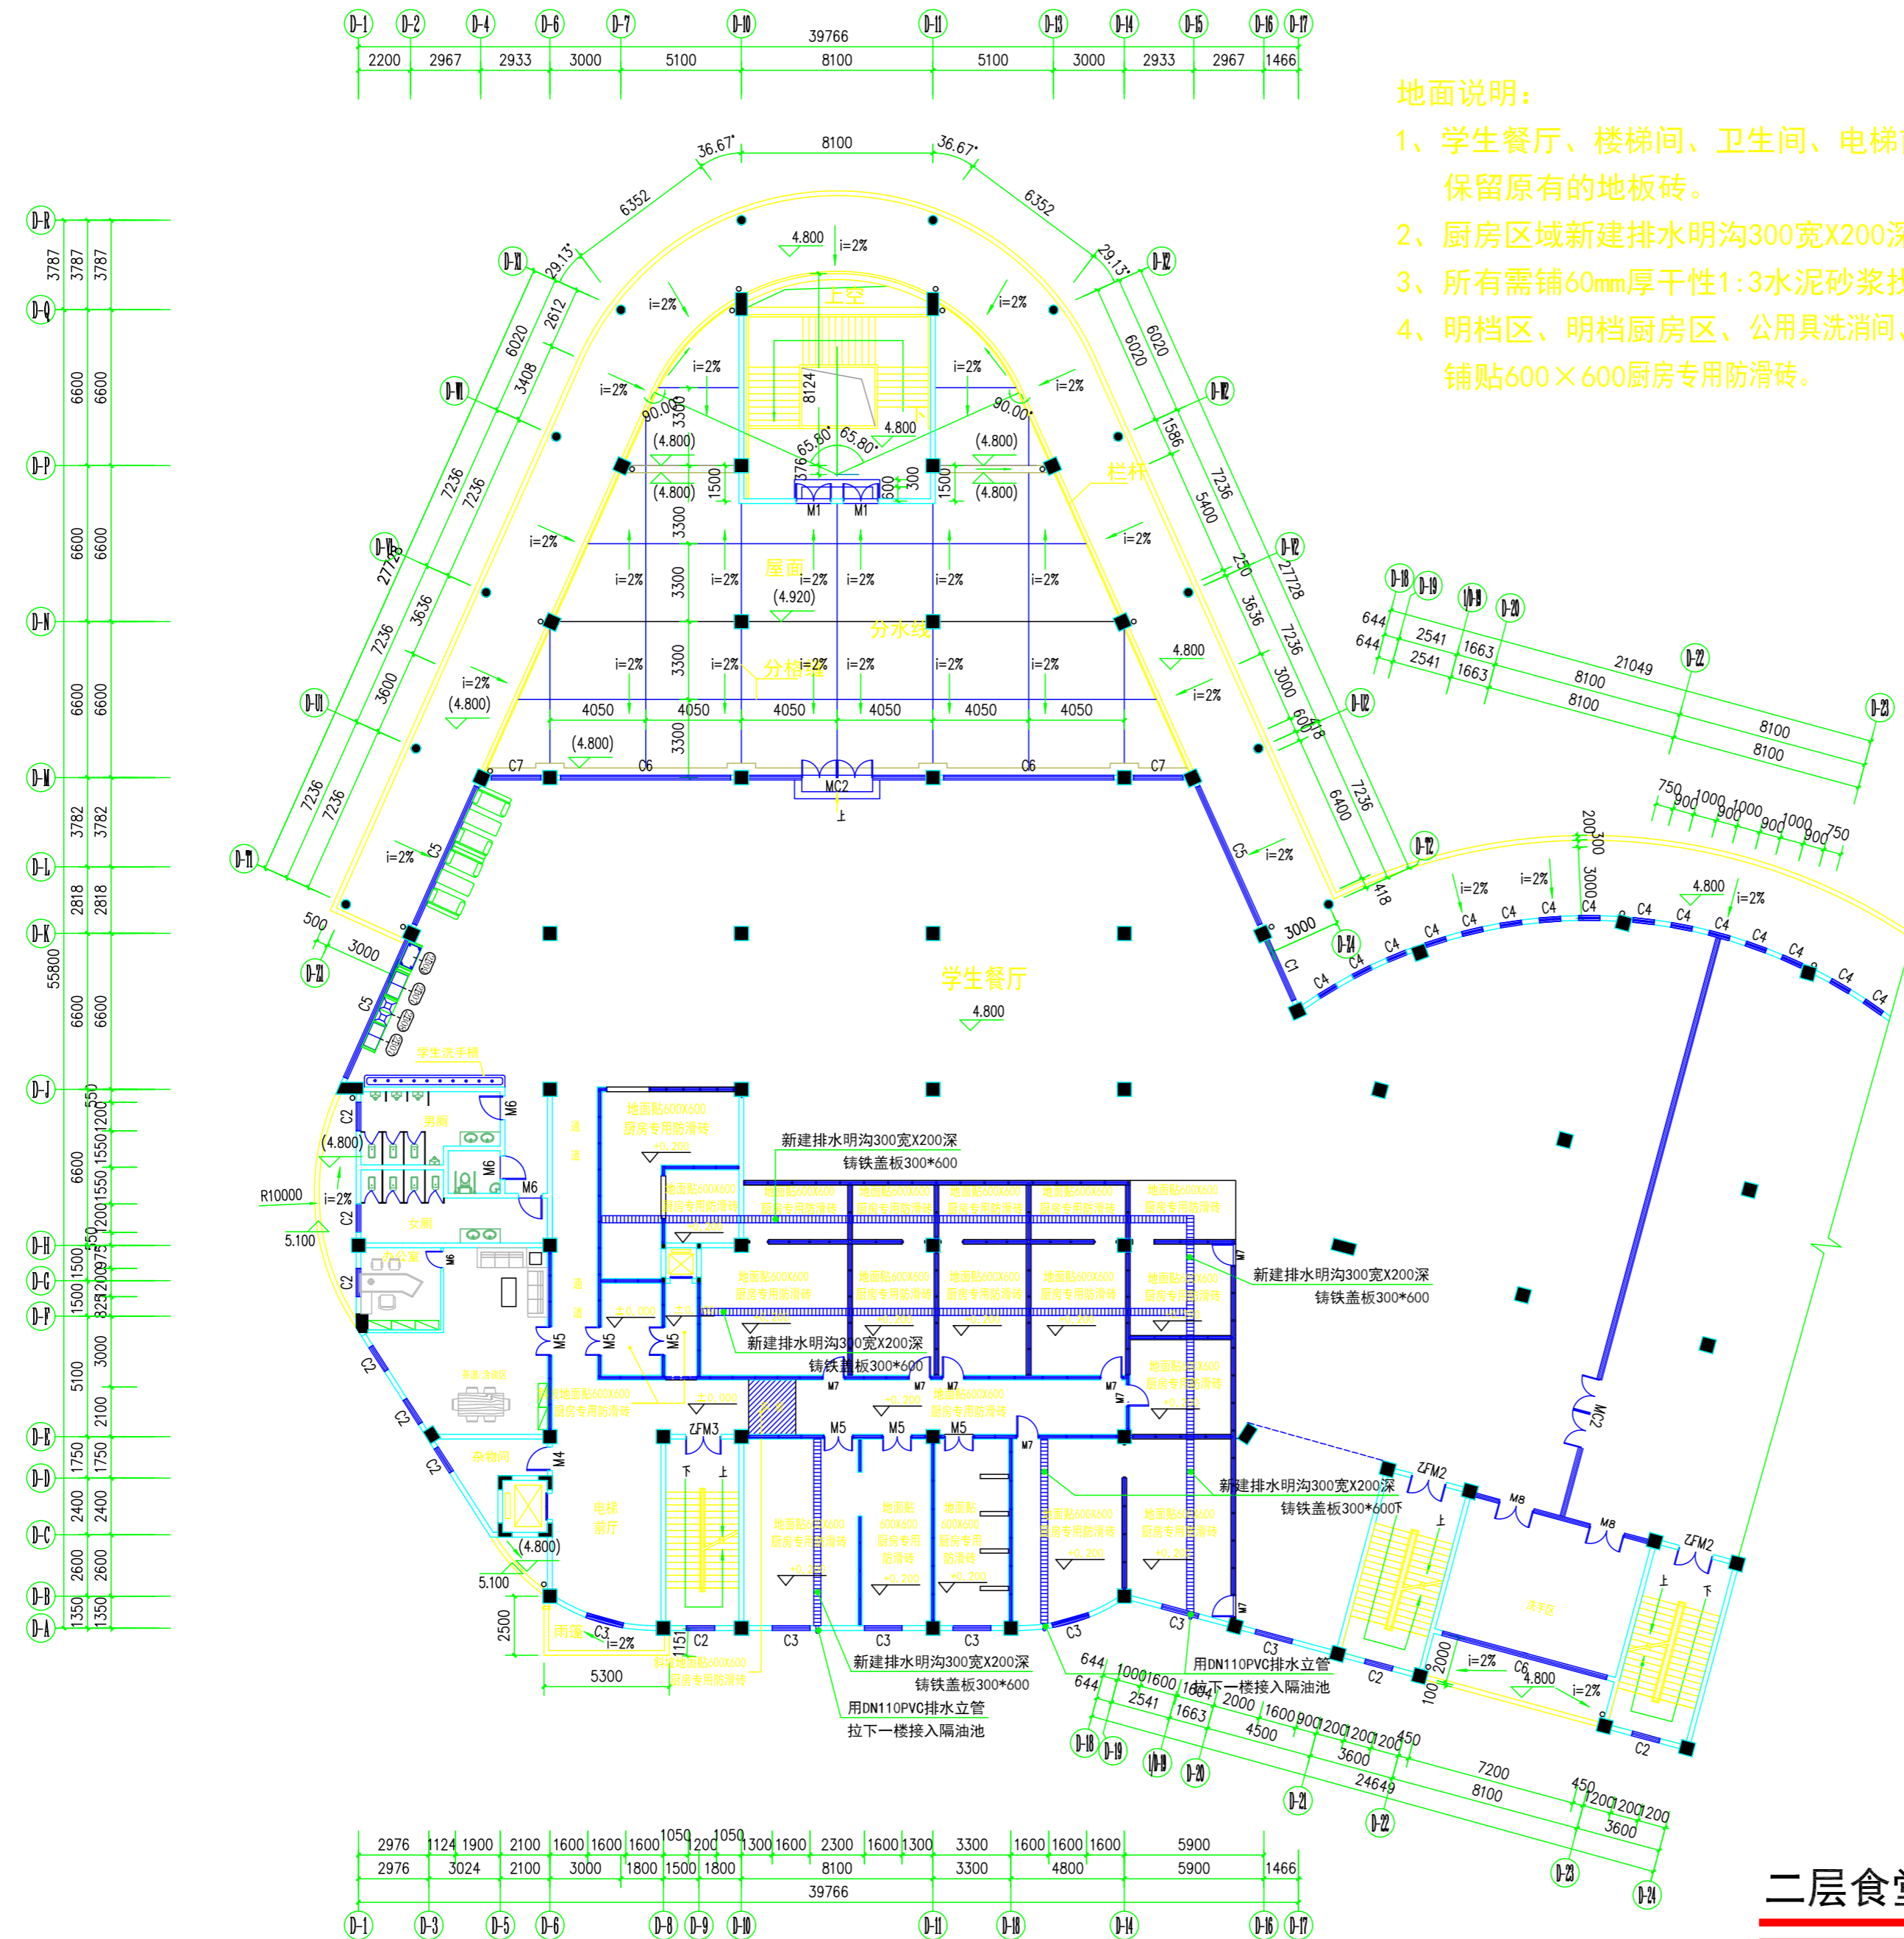

地面说明:

- 1、学生餐厅、楼梯间、卫生间、电梯前厅、杂物间、洽谈区、办公室保留原有的地板砖。
- 2、厨房区域新建排水明沟300宽X200深，定制铸铁盖板300*600。
- 3、所有需铺60mm厚干性1:3水泥砂浆找平，纯水泥膏粘贴好地板砖。
- 4、明档区、明档厨房区、公用具洗消间、消毒保洁间、仓库、通道的地面铺贴600×600厨房专用防滑砖。

二层食堂地板平面图

层高4.8米

版权所有，不得复制、套用。
ALL RIGHTS RESERVED, DON'T COPIED, REPRODUCED.



中联合创
ZHONGLI ANHEHUANG
CHINA UNITED CREATIVE DESIGN CO.,LTD

■ 建筑行业（建筑工程）甲级 A122009183

会签栏 COUNTER SIGNATURE

建筑 ARCHI.	电气 ELEC.
结构 STRUCT.	暖通 HVAC.
给排水 PLUMBING	

签章区 STAMP AREA

版次 NO.	修改内容 DESCRIPTION	日期 DATE

建设单位 CLIENT

广东茂名健康职业学院

项目名称 PROJECT

广东茂名健康职业学院第二食堂
社会餐饮企业承包经营项目

子项目名称 SUB-PROJECT

图纸名称 TITLE

二层食堂
地板平面图

审 定 APPROVED BY	谢迎林	谢迎林
审 核 EXAMINED BY	李国伟	李国伟
项目负责 PROJECT CHIEF	林锦帆	林锦帆
专业负责 SPECIALTY CHIEF	李国伟	李国伟
校 对 CHECKED BY	杨大为	杨大为
设 计 DESIGNED BY	陈 建	陈 建
制 图 DRAWING BY	陈志美	陈志美

图号 DRAWING NO. PM2-04

业务号 JOB NO. —

出图日期 DATE 2021.05

专 业 DISCIPLINE	建 筑	设计阶段 STAGE	竣工图
比 例 SCALE	1:320	规 格 SIZE	A3


条形码、二维码 BARCODE, QR CODE



主要电气设备材料表

图例	名称	备注	图例	名称	备注
	天花机	详见图纸		6寸LED筒灯	6寸防雾LED筒灯16W(白光)
	壁挂式空调	详见图纸(安装在距地2.5m)		吊扇	
	罩灯			LED嵌入式吸顶灯	600X600嵌入式吸顶灯
	LED日光灯具	24W*2 LED日光灯具		控制开关	N为开关个数
	市电插座	2+3组合插座 安装距地面见图中标示		电源总箱	
	方形双头筒灯	100*200白色面罩双头2*7W (色温:贵宾室内4000K, 其它为6000K)			

编号	天花材料名称
TH1	原天花顶刮腻子粉(三遍), 再喷黑色ICI(三遍) 再安装轻钢龙骨100X100X1.5厚铝格栅天花
TH2	轻钢龙骨600X600铝扣板天花(铝角线收边)
TH3	原天花面刮腻子粉(二底二面), 油白色ICI三遍
TH4	轻钢龙骨12厘阻燃合板基层, 面刮腻子粉 (二底二面), 油白色ICI三遍

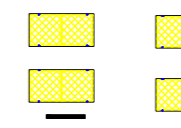

二层食堂天花布置图

层高4.8米

版权所有, 不得复制、套用。
ALL RIGHTS RESERVED, DON'T COPIED, REPRODUCED.

中联合创
ZHONGLIANHECHUANG

中联合创设计有限公司
CHINA UNITED CREATIVE DESIGN CO., LTD.

■ 建筑行业(建筑工程)甲级 A122009183

会签栏 COUNTER SIGNATURE

建筑 ARCHT.	电气 ELEC.
结构 STRUCT.	暖通 HVAC.
给排水 PLUMBING	

签章区 STAMP AREA

版次 NO.	修改内容 DESCRIPTION	日期 DATE

建设单位 CLIENT
广东茂名健康职业学院

项目名称 PROJECT
广东茂名健康职业学院第二食堂
社会餐饮企业承包经营项目

子项目名称 SUB-PROJECT

图纸名称 TITLE
**二层食堂
天花布置图**

审 定 APPROVED BY	谢迎林	谢迎林
审 核 EXAMINED BY	李国伟	李国伟
项目负责 PROJECT CHIEF	林锦帆	林锦帆
专业负责 SPECIALTY CHIEF	李国伟	李国伟
校 对 CHECKED BY	杨大为	杨大为
设计 DESIGNED BY	陈 建	陈 建
制 图 DRAWING BY	陈志美	陈志美


图号 DRAWING NO. **PM2-05**

业务号 JOB NO. —

出图日期 DATE **2021.05**

专业 DISCIPLINE	建筑	设计阶段 STAGE	竣工图
比 例 SCALE	1:320	规 格 SIZE	A3

条形码, 二维码 BARCODE, QR CODE

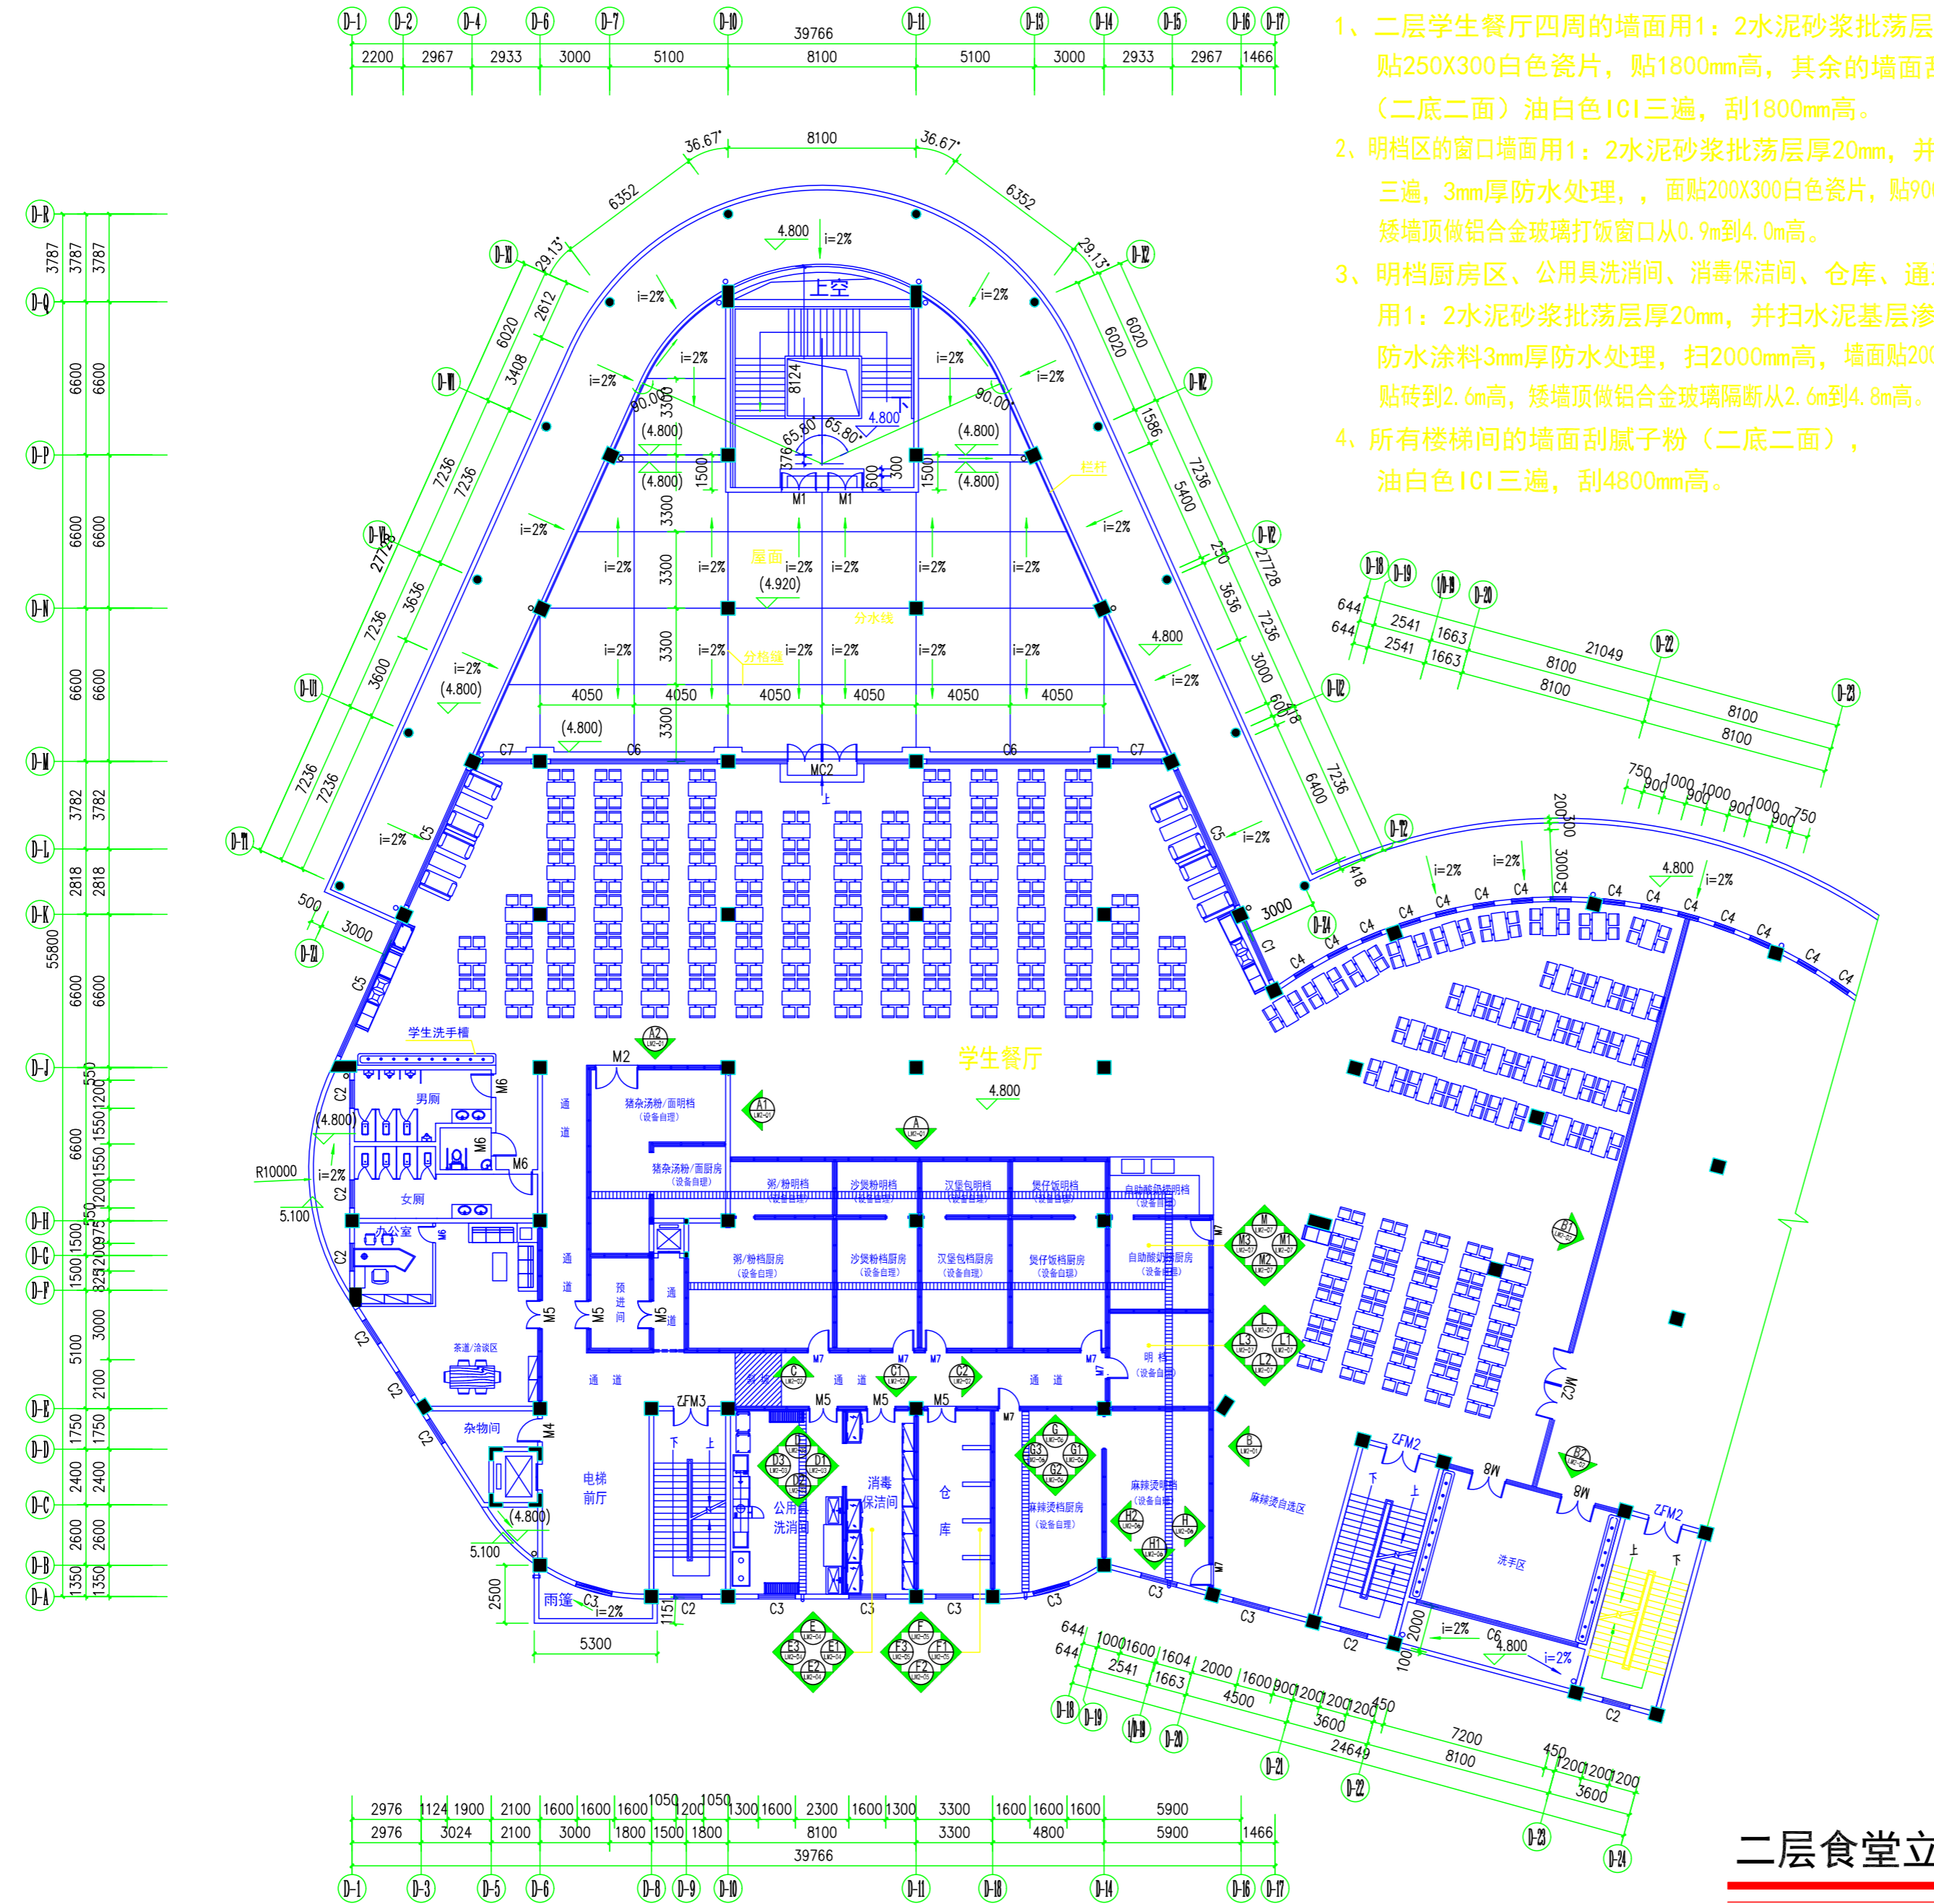

- 立面说明:**
- 1、二层学生餐厅四周的墙面用1:2水泥砂浆批荡层厚20mm, 贴250X300白色瓷片, 贴1800mm高, 其余的墙面刮腻子粉(二底二面)油白色ICI三遍, 刮1800mm高。
 - 2、明档区的窗口墙面用1:2水泥砂浆批荡层厚20mm, 并扫防水油三遍, 3mm厚防水处理, 面贴200X300白色瓷片, 贴900mm高, 矮墙顶做铝合金玻璃打饭窗口从0.9m到4.0m高。
 - 3、明档厨房区、公用具洗消间、消毒保洁间、仓库、通道的墙面用1:2水泥砂浆批荡层厚20mm, 并扫水泥基层渗透结晶型防水涂料3mm厚防水处理, 扫2000mm高, 墙面贴200X300白色瓷片, 贴砖到2.6m高, 矮墙顶做铝合金玻璃隔断从2.6m到4.8m高。
 - 4、所有楼梯间的墙面刮腻子粉(二底二面), 油白色ICI三遍, 刮4800mm高。

二层食堂立面索引图
层高4.8米

编号	设备名称	尺寸
	五格售饭工作台	1500*700*800
A	烹饪间	
A01	双通工作台	1800*800*800
A02	简易炉排台	400*1100*1250
A03	简易炉排台	1000*1100*1250
A04	单头大锅灶	1100*1100*1250
A05	简易炉排台	750*1100*1250
A06	洗衣机	500*470*650
A07	双层平板工作台	1800*800*800
A08	大单星盆水池	1200*700*950
A09	双门蒸饭柜(燃气)	1200*900*1800
A10	炉排台连水池	500*750*1250
A11	炉排台连水池	500*890.8*1250
A12	单头900电磁连体汤炉	1200*1250*1200
B	面点间	
B01	压面机	750*960*1000
B02	台式搅拌机	360*420*645
B03	和面机	740*1010*1350
B04	面粉车	500*600*530
B05	二十四盘饼车	820*650*1360
B06	双星盆水池	1200*700*800
B07	木案工作台	1800*800*800
B08	三门挂猪冷柜	1983.1*749.9*1950
B09	二十六盘醒发箱	1000*790*1720
B10	三门烤箱(电热)	1200*800*1600
C	加工间	
C01	大单星盆水池	1200*700*950
C02	双层平板工作台	1800*800*800
C03	双层平板工作台	701.1*700*800
C04	三星盆水池	1800*700*950
C05	双层平板工作台	850*700*800
C06	绞肉机	1020*600*900
C07	QP25A切片机	405*240*338
C08	杀鱼台	1500*700*950
D	制冷间	
D01	六门高身雪柜	1820*760*1950
D02	四门高身雪柜	1220*760*1950
E	洗碗间	
E01	双层平板工作台	1000*700*800
E02	四门碗柜	1200*500*1800
E03	双门玻璃门消毒柜	1380*625*1800
E04	双层平板工作台	1800*800*800
E05	大单星盆水池	1200*700*950
E06	双孔收餐工作台	1500*760*800
E07	长龙洗碗机	4010*830*2150
F	编辑	
F01	单通工作台	1800*800*800
F02	双门玻璃门消毒柜	1380*625*1800
F03	五格售饭工作台	1500*700*800
F04	双层平板工作台	1000*700*800

版权所有, 不得复制、套用。
ALL RIGHTS RESERVED, DON'T COPIED, REPRODUCED.

中联合创
ZHONGLIANHECHUANG

中联合创设计有限公司
CHINA UNITED CREATIVE DESIGN CO., LTD

■ 建筑行业(建筑工程)甲级 A122009183

会签栏 COUNTER SIGNATURE

建筑 ARCH.	电气 ELEC.
结构 STRUCT.	暖通 HVAC.
给排水 PLUMBING	

签章区 STAMP AREA

版次 NO.	修改内容 DESCRIPTION	日期 DATE

建设单位 CLIENT
广东茂名健康职业学院

项目名称 PROJECT
广东茂名健康职业学院第二食堂
社会餐饮企业承包经营项目

子项目名称 SUB-PROJECT

图纸名称 TITLE
**二层食堂
立面索引图**

审 定 APPROVED BY	谢迎林	谢迎林
审 核 EXAMINED BY	李国伟	李国伟
项目负责 PROJECT CHIEF	林锦帆	林锦帆
专业负责 SPECIALTY CHIEF	李国伟	李国伟
校 对 CHECKED BY	杨大为	杨大为
设 计 DESIGNED BY	陈 建	陈 建
制 图 DRAWING BY	陈志美	陈志美

图号 DRAWING NO. **PM2-06**

业务号 JOB NO. —

出图日期 DATE **2021.05**

专业 DISCIPLINE **建筑** 设计阶段 STAGE **竣工图**

比 例 SCALE **1:320** 规 格 SIZE **A3**

条形码, 二维码 BARCODE, QR CODE

会签栏 COUNTER SIGNATURE

建筑 ARCHI.	电气 ELEC.
结构 STRUCT.	暖通 HVAC.
给排水 PLUMBING	

签章区 STAMP AREA

版次 NO.	修改内容 DESCRIPTION	日期 DATE

建设单位 CLIENT

广东茂名健康职业学院

项目名称 PROJECT

广东茂名健康职业学院第二食堂
社会餐饮企业承包经营项目

子项目名称 SUB-PROJECT

图纸名称 TITLE

G、G1、G2、G3、
H、H1、H2 立面图

审 定 APPROVED BY	谢迎林	谢迎林
审 核 EXAMINED BY	李国伟	李国伟
项目负责 PROJECT CHIEF	林锦帆	林锦帆
专业负责 SPECIALTY CHIEF	李国伟	李国伟
校 对 CHECKED BY	杨大为	杨大为
设 计 DESIGNED BY	陈 建	陈 建
制 图 DRAWING BY	陈志美	陈志美

图号 DRAWING NO. LM2-06

业务号 JOB NO. —

出图日期 DATE 2021.05


专 业
DISCIPLINE 建筑

设计阶段
STAGE 竣工图


比 例
SCALE 1:80

规 格
SIZE A3


条形码，二维码 BARCODE, QR CODE

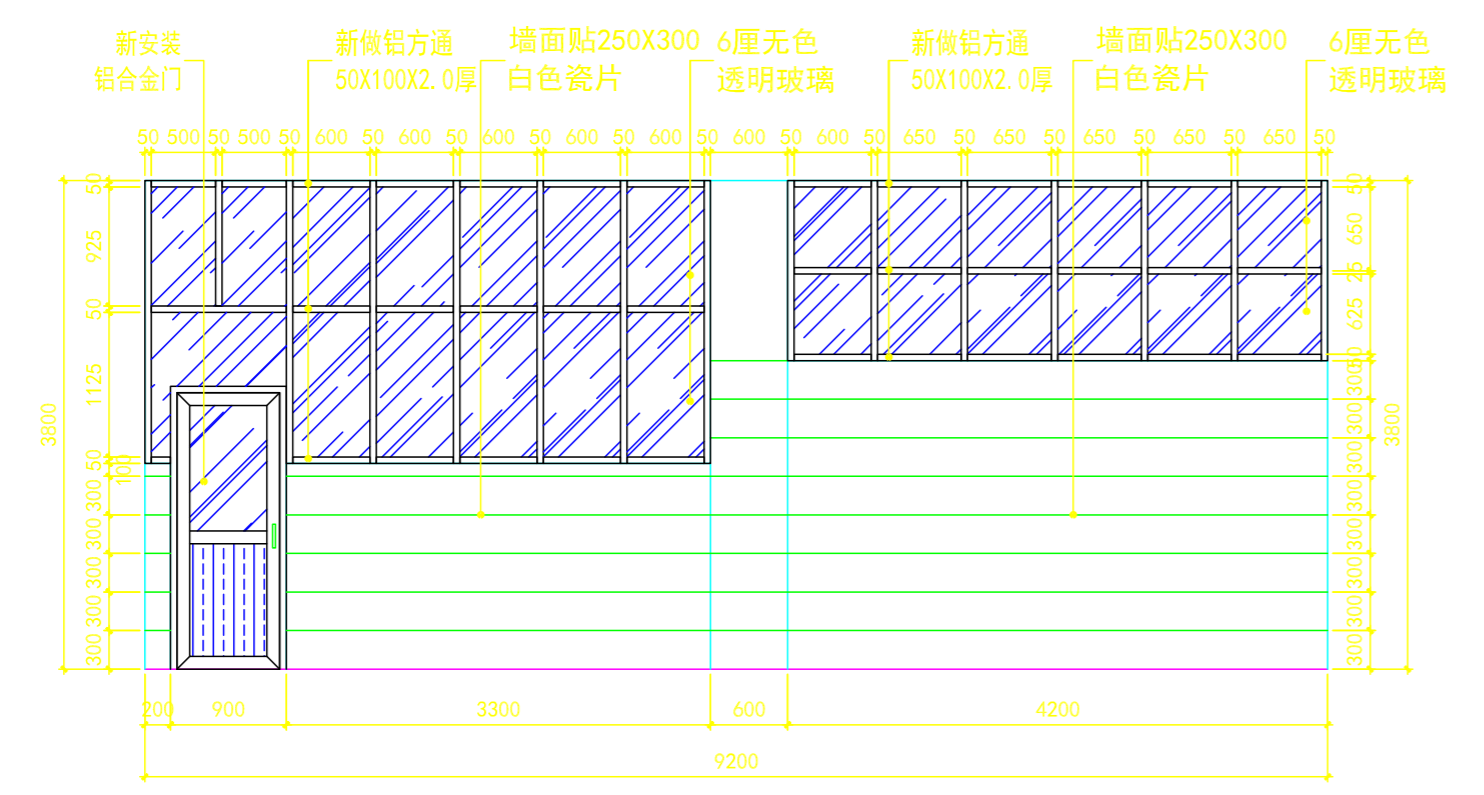


G 立面图

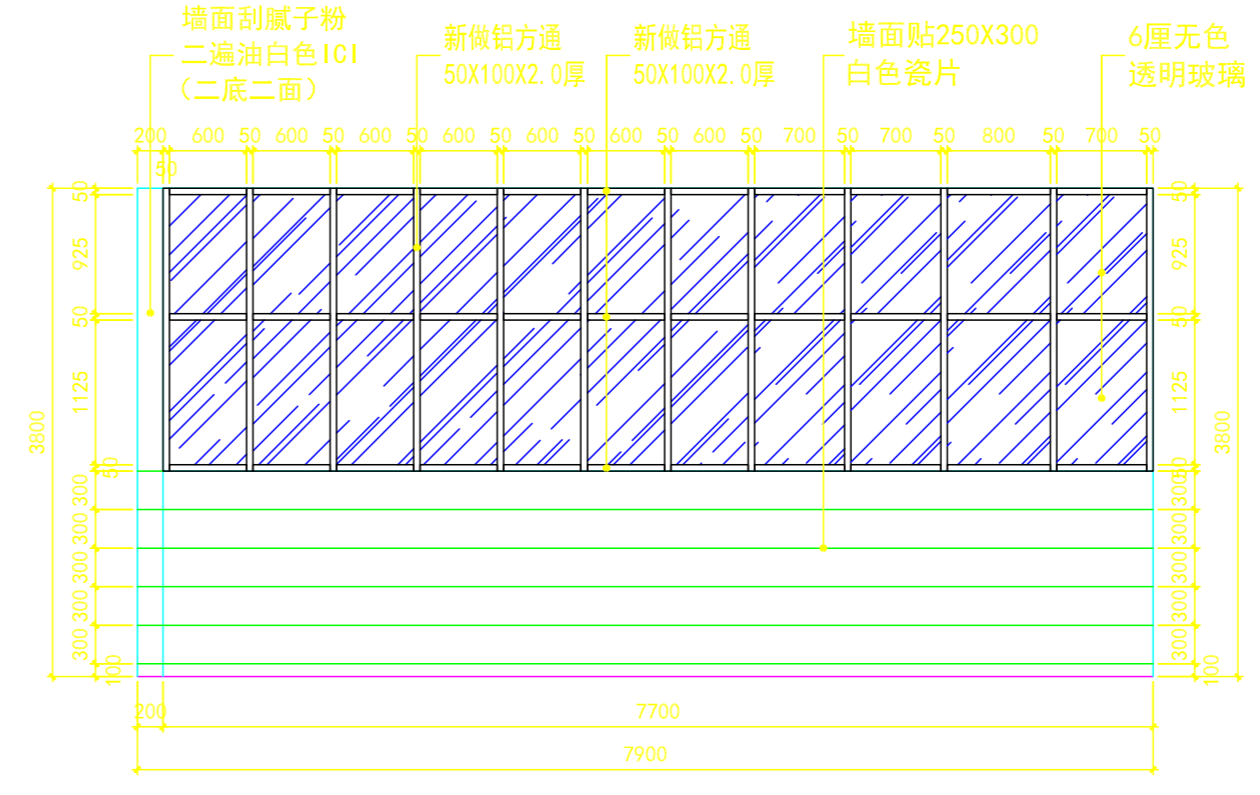


G3 立面图

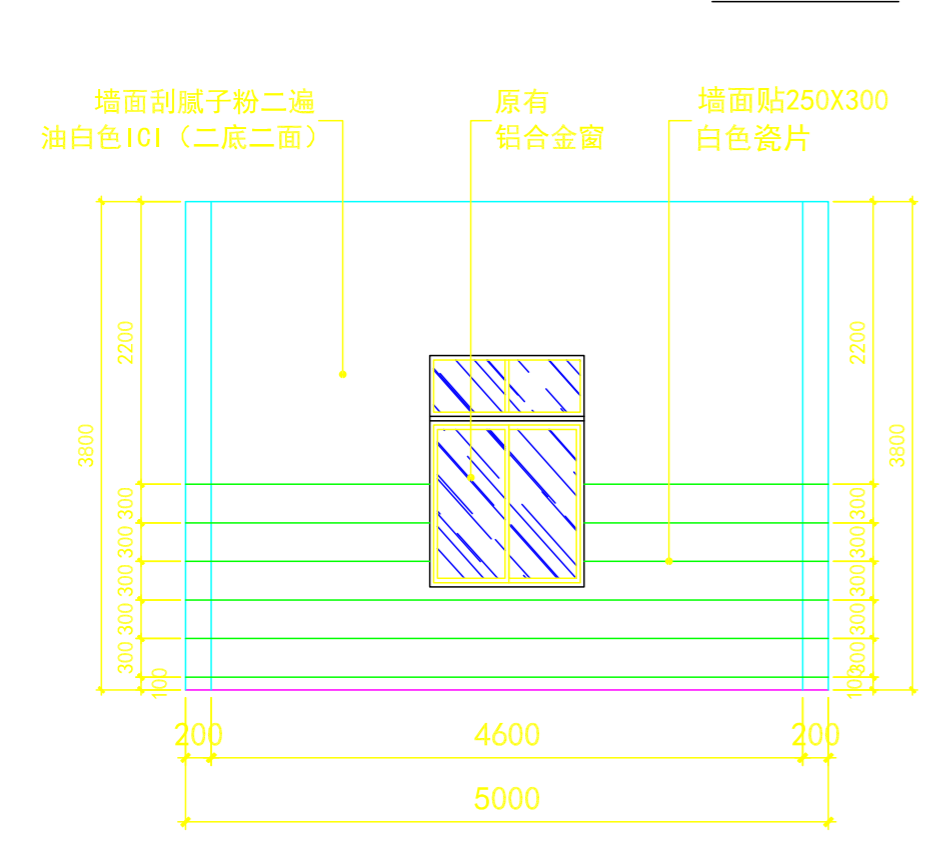


G2 立面图

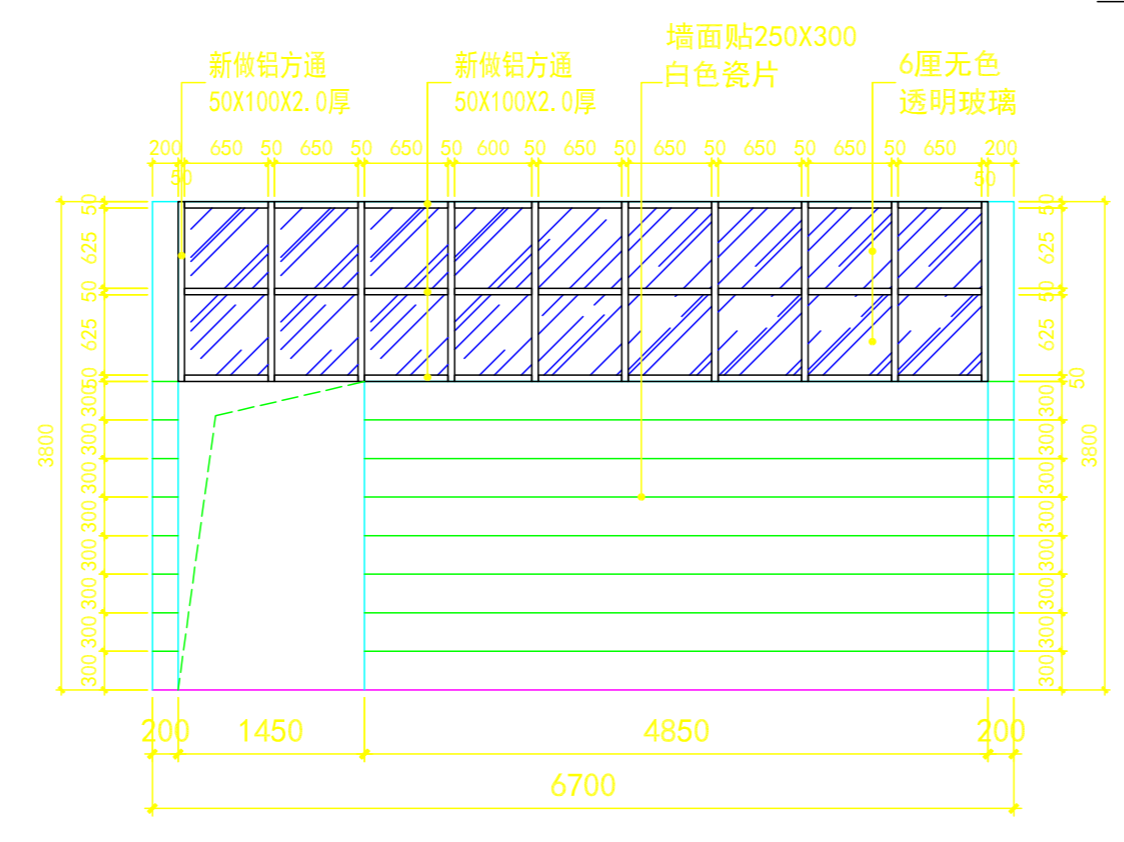


G1 立面图

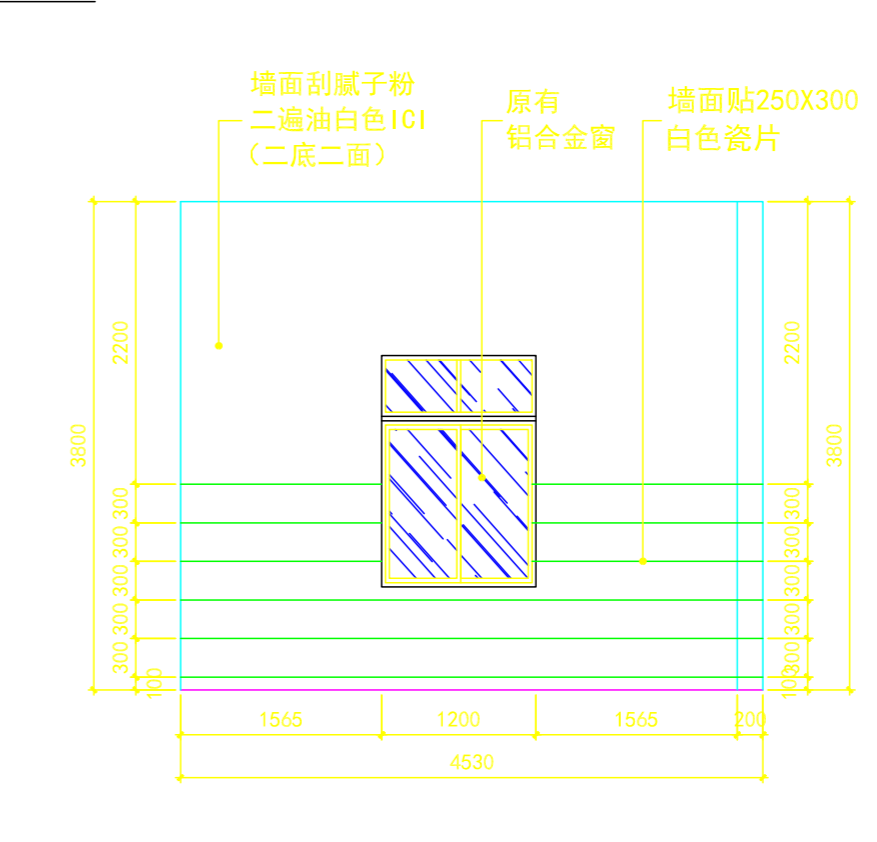

H1 立面图

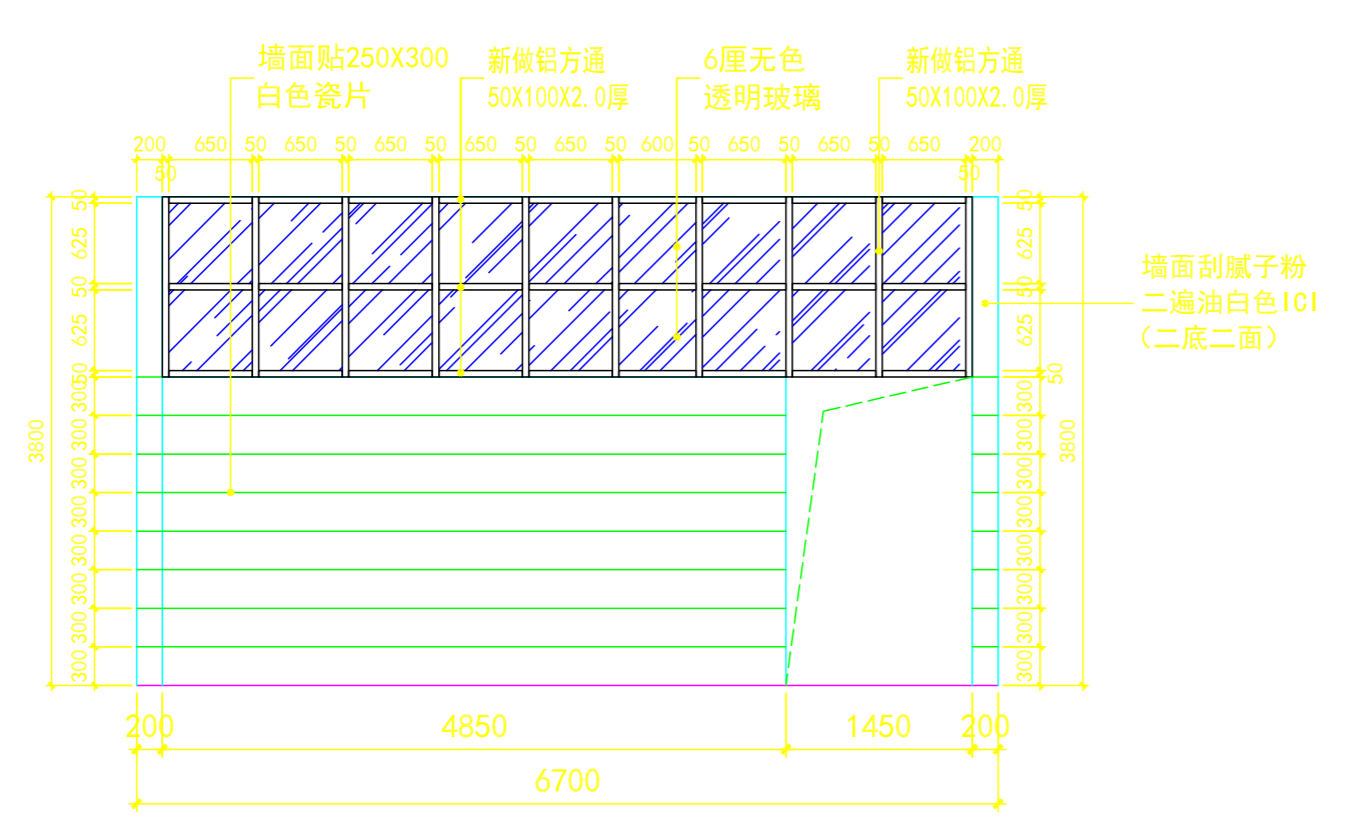

H2 立面图

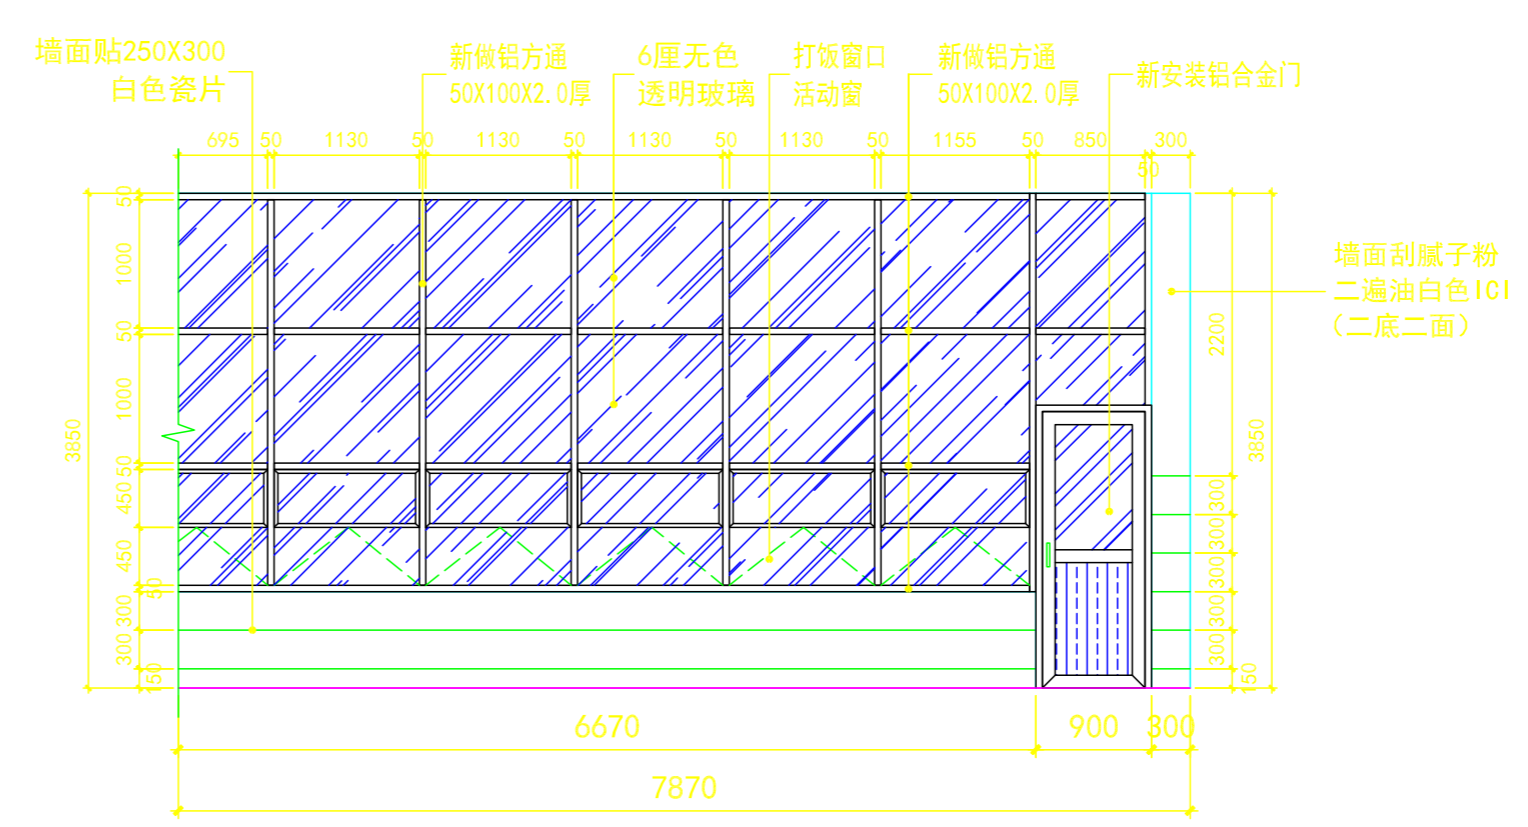

H 立面图

会签栏 COUNTER SIGNATURE

建筑 ARCHI.	电气 ELEC.
结构 STRUCT.	暖通 HVAC.
给排水 PLUMBING	

签章区 STAMP AREA

版次 NO.	修改内容 DESCRIPTION	日期 DATE

建设单位 CLIENT

广东茂名健康职业学院

项目名称 PROJECT

广东茂名健康职业学院第二食堂
社会餐饮企业承包经营项目

子项目名称 SUB-PROJECT

图纸名称 TITLE

三层食堂原状
及打拆平面图

审 定 APPROVED BY 谢迎林 谢迎林

审 核 EXAMINED BY 李国伟 李国伟

项目负责 PROJECT CHIEF 林锦帆 林锦帆

专业负责 SPECIALTY CHIEF 李国伟 李国伟

校 对 CHECKED BY 杨大为 杨大为

设计 DESIGNED BY 陈 建 陈 建

制 图 DRAWING BY 陈志美 陈志美


图号 DRAWING NO. PM3-01

业务号 JOB NO. —


出图日期 DATE 2021.05

专业 DISCIPLINE 建筑 设计阶段 STAGE 竣工图
比 例 SCALE 1:320 规格 SIZE A3

条形码, 二维码 BARCODE, QR CODE

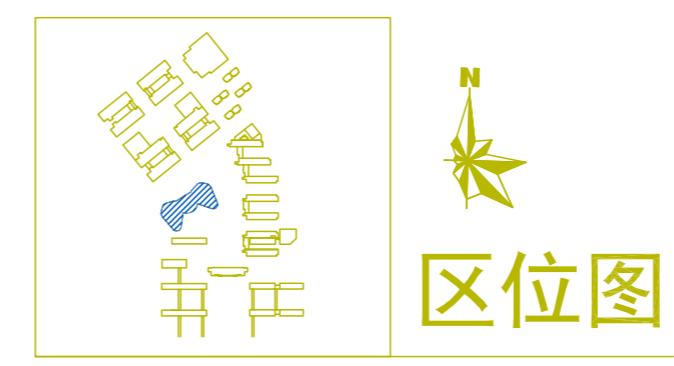

- 打拆说明:**
- 1、打拆除图中标示的240厚砖墙H=4.8m高。
 - 2、打拆除图中阴影部分原有的地板砖及水泥砂浆层50厚及墙面的瓷片及水泥砂浆层30厚。
 - 3、所有打拆除的废弃材料及垃圾，人工搬下一层的空地处，并装上车外运10KM。

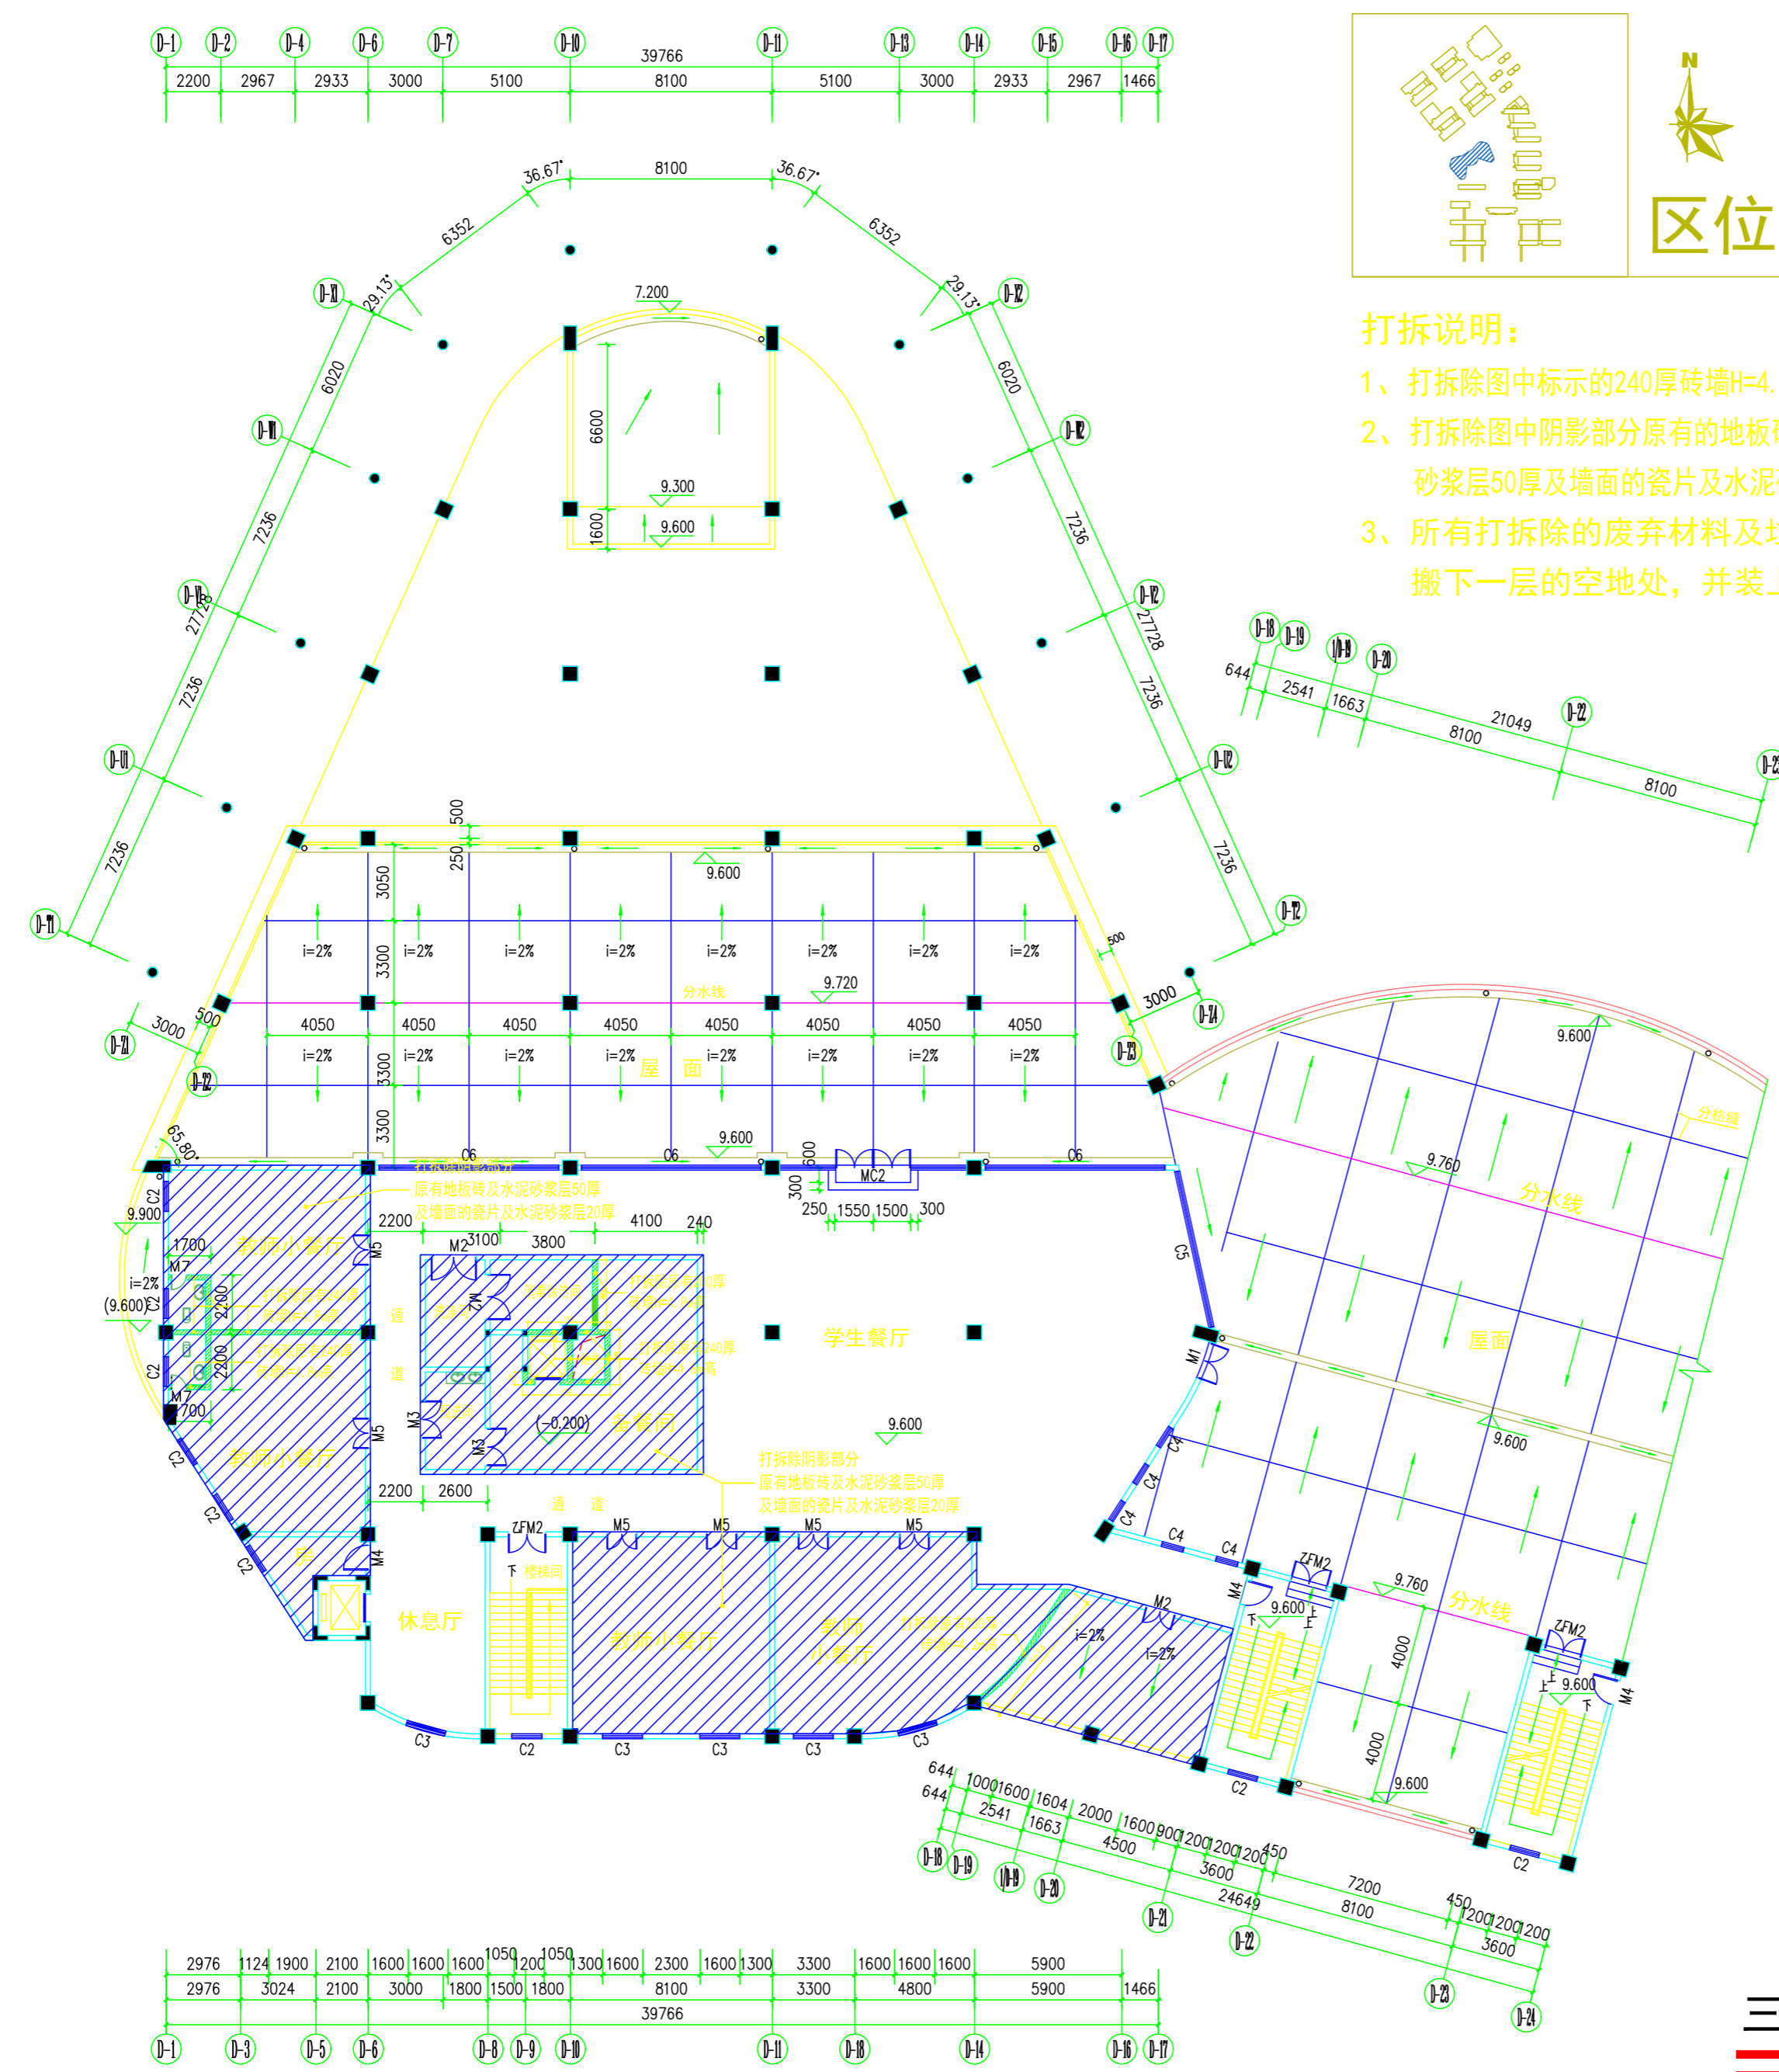


门窗表

类别	代号	宽	高	备注
门	MC2	7500	4200	原有铝合金玻璃门连橱窗
	M1	1500	2200	原有铝合金玻璃门
	M2	1800	2200	拆除铝合金玻璃门
	M3	1500	2100	拆除铝合金门
	M4	900	2100	原有实木门
	M5	1200	2200	拆除铝合金玻璃门
	M7	700	2100	拆除铝合金门
窗	乙FM2	1500	2100	原有乙级防火门
	C2	1200	2000	原有铝合金窗
	C3	1600	2000	原有铝合金窗
	C4	900	3300	原有铝合金玻璃橱窗
	C5	6400	3300	原有铝合金玻璃橱窗
	C6	7200	3300	原有铝合金玻璃橱窗


三层食堂原状及打拆平面图

层高4.8米

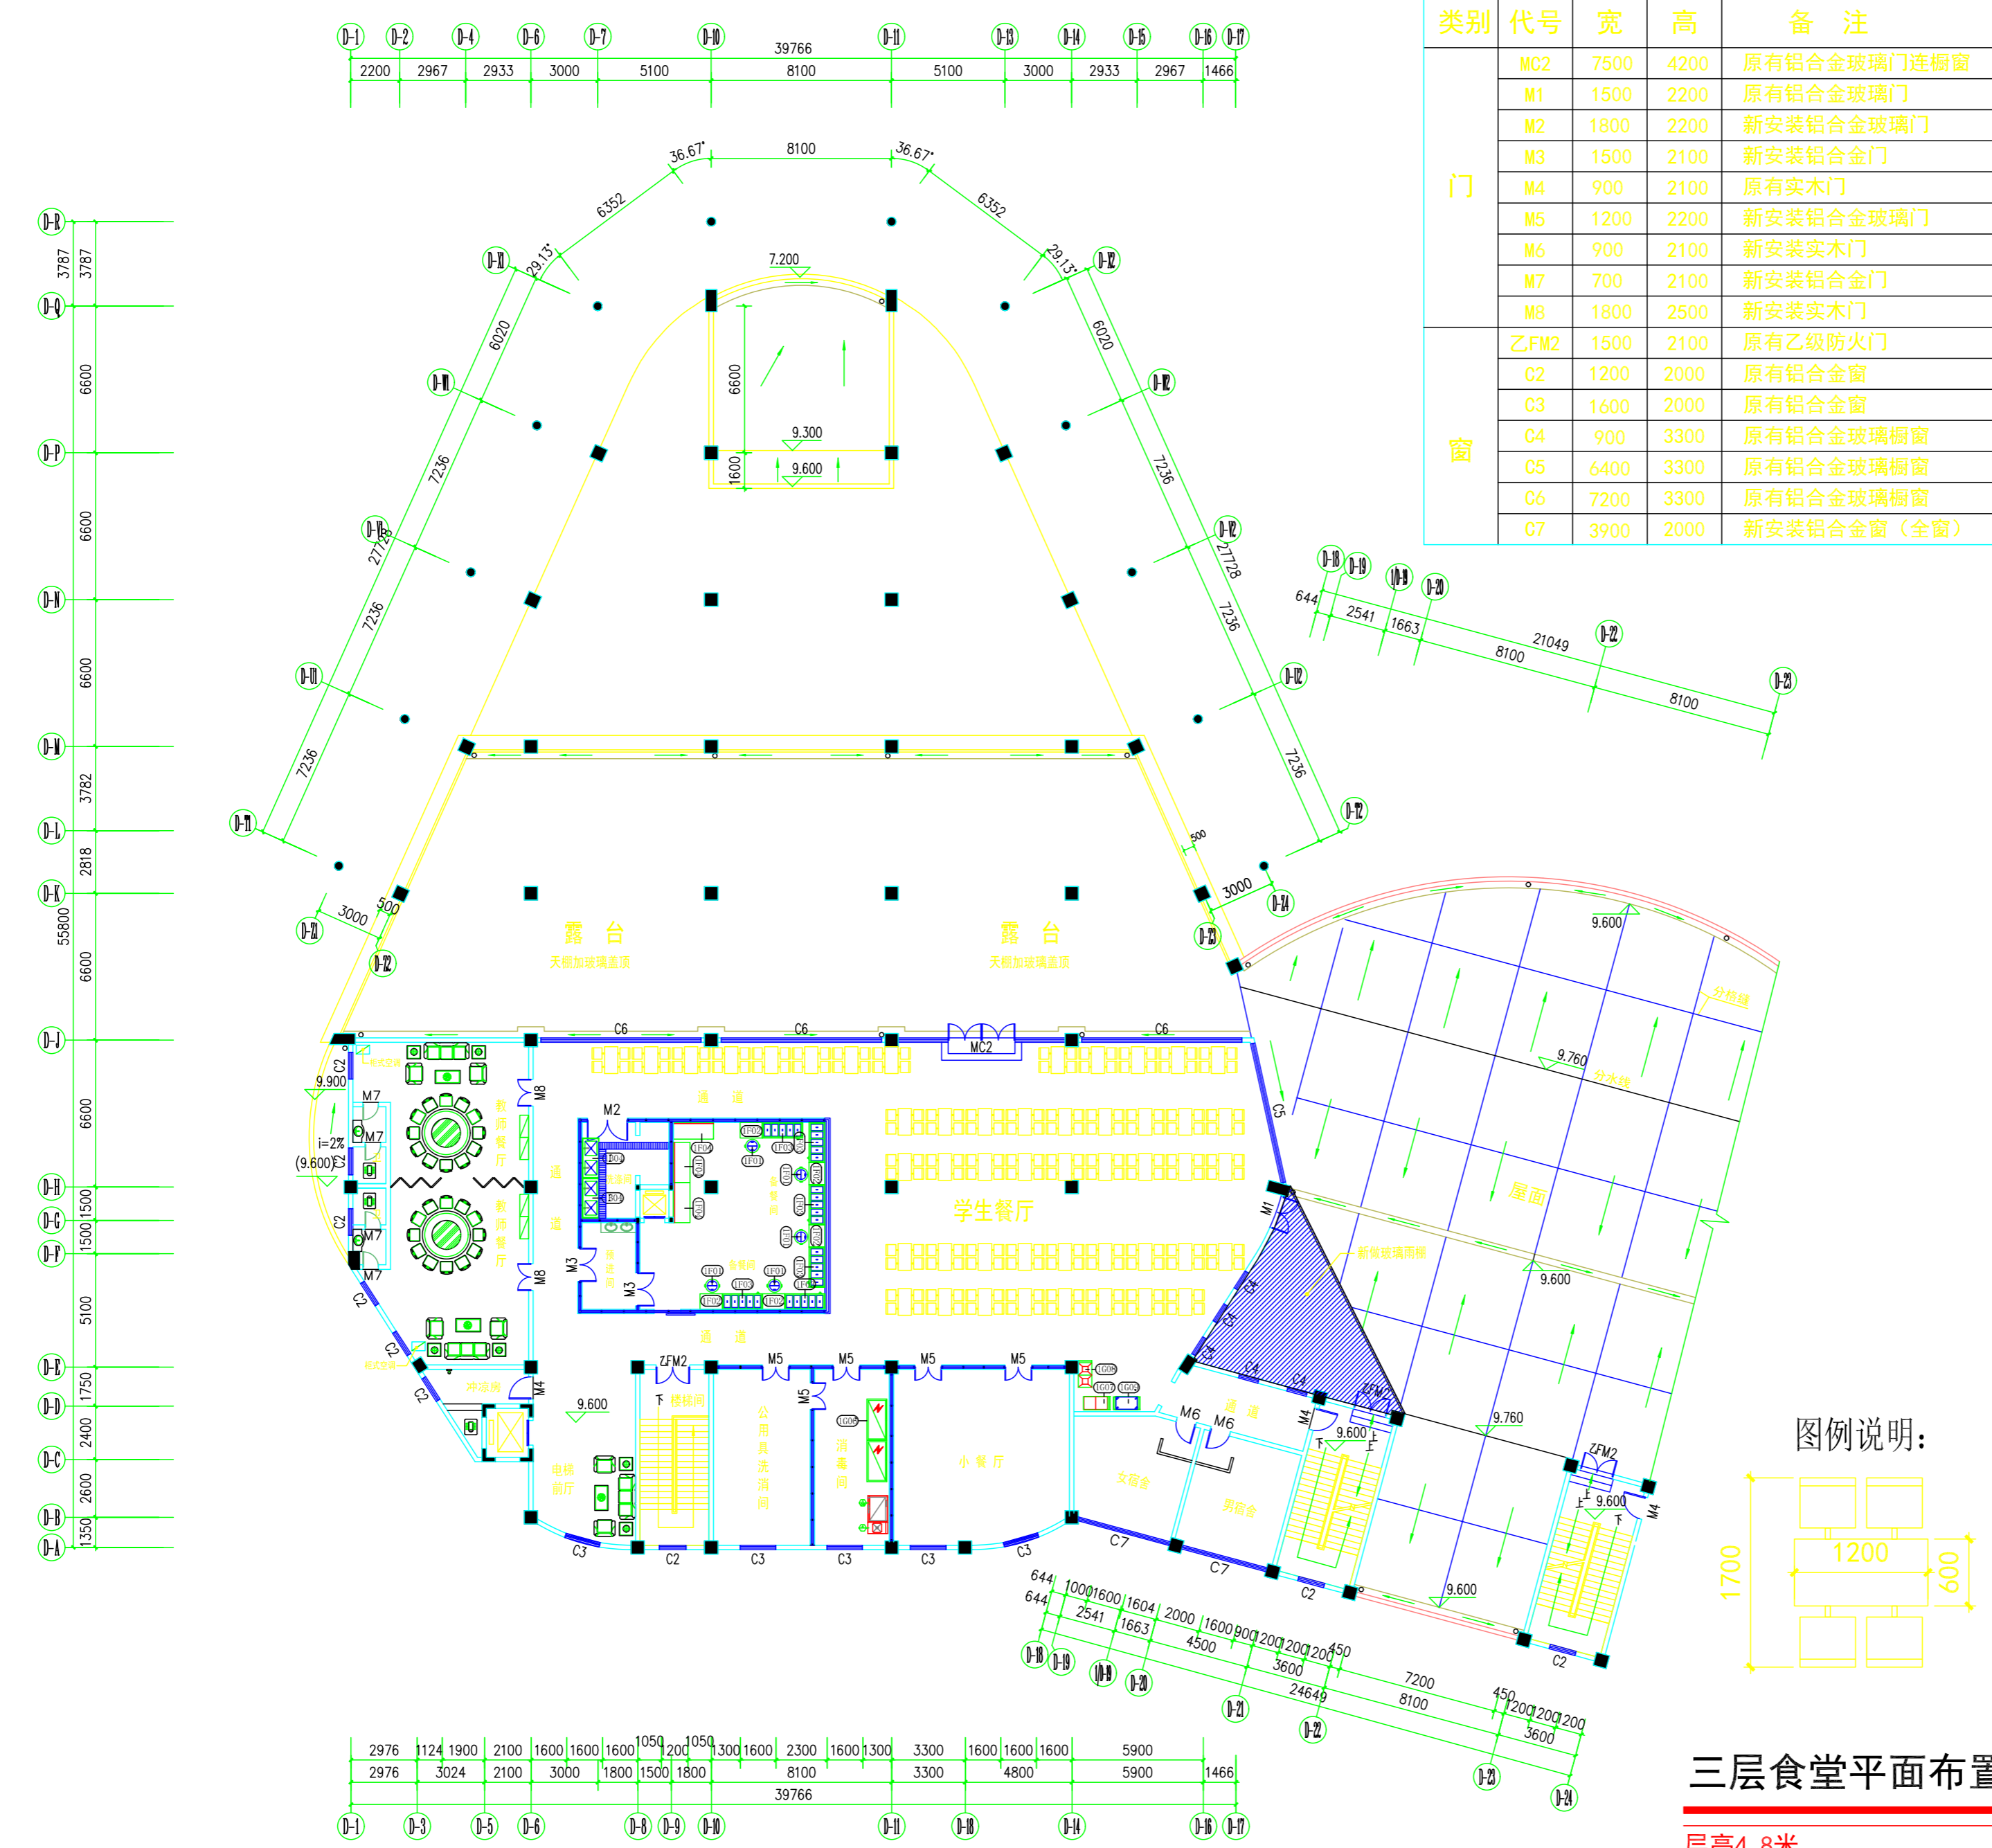

门窗表				
类别	代号	宽	高	备注
门	MC2	7500	4200	原有铝合金玻璃门连橱窗
	M1	1500	2200	原有铝合金玻璃门
	M2	1800	2200	新安装铝合金玻璃门
	M3	1500	2100	新安装铝合金门
	M4	900	2100	原有实木门
	M5	1200	2200	新安装铝合金玻璃门
	M6	900	2100	新安装实木门
	M7	700	2100	新安装铝合金门
	M8	1800	2500	新安装实木门
	乙FM2	1500	2100	原有乙级防火门
窗	C2	1200	2000	原有铝合金窗
	C3	1600	2000	原有铝合金窗
	C4	900	3300	原有铝合金玻璃橱窗
	C5	6400	3300	原有铝合金玻璃橱窗
	C6	7200	3300	原有铝合金玻璃橱窗
	C7	3900	2000	新安装铝合金窗(全窗)

编号	设备名称	尺寸
烹饪间		
A	五格售饭工作台	1500*700*800
A01	双通工作台	1800*800*800
A02	简易炉灶台	400*1100*1250
A03	简易炉灶台	1000*1100*1250
A04	单头大锅灶	1100*1100*1250
A05	简易炉灶台	750*1100*1250
A06	洗衣机	500*470*650
A07	双层平板工作台	1800*800*800
A08	大单星盆水池	1200*700*950
A09	双门蒸饭柜(燃气)	1200*900*1800
A10	炉灶台连水池	500*750*1250
A11	炉灶台连水池	500*899.8*1250
A12	单头900电连体汤炉	1200*1250*1200
面点间		
B01	压面机	750*960*1000
B02	台式搅拌机	366*420*615
B03	和面机	730*1010*1350
B04	面粉车	500*600*530
B05	二十四盘饼车	820*650*1360
B06	双星盆水池	1200*700*800
B07	木案工作台	1800*800*800
B08	三门挂猪冷柜	1983.1*749.9*1950
B09	二十六盘醒发箱	1000*790*1720
B10	三门烤箱(电热)	1200*800*1800
加工间		
C01	大单星盆水池	1200*700*950
C02	双层平板工作台	1800*800*800
C03	双层平板工作台	701.1*700*800
C04	三星盆水池	1800*700*950
C05	双层平板工作台	850*700*800
C06	绞肉机	1020*600*900
C07	QP25A切片机	405*240*336
C08	杀鱼台	1500*700*950
制冷间		
D01	六门高身雪柜	1820*760*1950
D02	四门高身雪柜	1220*760*1950
洗碗间		
E01	双层平板工作台	1000*700*800
E02	四门碗柜	1200*500*1800
E03	双门玻璃门消毒柜	1380*625*1800
E04	双层平板工作台	1800*800*800
E05	大单星盆水池	1200*700*950
E06	双孔收餐工作台	1500*760*800
E07	长龙洗碗机	4010*830*2150
编辑		
F01	单通工作台	1800*800*800
F02	双门玻璃门消毒柜	1380*625*1800
F03	五格售饭工作台	1500*700*800
F04	双层平板工作台	1000*700*800

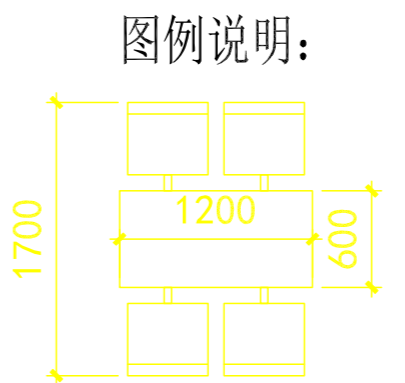

三层食堂平面布置图
层高4.8米

版权所有，不得复制、套用。
ALL RIGHTS RESERVED, DON'T COPIED, REPRODUCED.

中联合创
ZHONGLIANHECHUANG

中联合创设计有限公司
CHINA UNITED CREATIVE DESIGN CO., LTD

■ 建筑行业(建筑工程)甲级 A122009183

会签栏 COUNTER SIGNATURE

建筑 ARCHT.	电气 ELEC.
结构 STRUCT.	暖通 HVAC.
给排水 PLUMBING	

签章区 STAMP AREA

版次 NO.	修改内容 DESCRIPTION	日期 DATE

建设单位 CLIENT
广东茂名健康职业学院

项目名称 PROJECT
广东茂名健康职业学院第二食堂
社会餐饮企业承包经营项目

子项目名称 SUB-PROJECT

图纸名称 TITLE
三层食堂平面布置图

审定 APPROVED BY	谢迎林	谢迎林
审核 EXAMINED BY	李国伟	李国伟
项目负责人 PROJECT CHIEF	林锦帆	林锦帆
专业负责 SPECIALTY CHIEF	李国伟	李国伟
校对 CHECKED BY	杨大为	杨大为
设计 DESIGNED BY	陈建	陈建
制图 DRAWING BY	陈志美	陈志美

图号 DRAWING NO. **PM3-02**

业务号 JOB NO. —

出图日期 DATE **2021.05**

专业 DISCIPLINE **建筑** 设计阶段 STAGE **竣工图**

比例 SCALE **1:320** 规格 SIZE **A3**

条形码, 二维码 BARCODE, QR CODE

会签栏 COUNTER SIGNATURE

建筑 ARCHI.	电气 ELEC.
结构 STRUCT.	暖通 HVAC.
给排水 PLUMBING	

签章区 STAMP AREA

版次 NO.	修改内容 DESCRIPTION	日期 DATE

建设单位 CLIENT

广东茂名健康职业学院

项目名称 PROJECT

广东茂名健康职业学院第二食堂
社会餐饮企业承包经营项目

子项目名称 SUB-PROJECT

图纸名称 TITLE

**三层食堂
新砌墙平面图**

审 定 APPROVED BY	谢迎林	谢迎林
审 核 EXAMINED BY	李国伟	李国伟
项目负责 PROJECT CHIEF	林锦帆	林锦帆
专业负责 SPECIALTY CHIEF	李国伟	李国伟
校 对 CHECKED BY	杨大为	杨大为
设 计 DESIGNED BY	陈 建	陈 建
制 图 DRAWING BY	陈志美	陈志美


图号 DRAWING NO. PM3-03

业务号 JOB NO. —

出图日期 DATE 2021.05

专 业 DISCIPLINE	建筑	设计阶段 STAGE	竣工图
比 例 SCALE	1:320	规 格 SIZE	A3

条形码、二维码 BARCODE, QR CODE

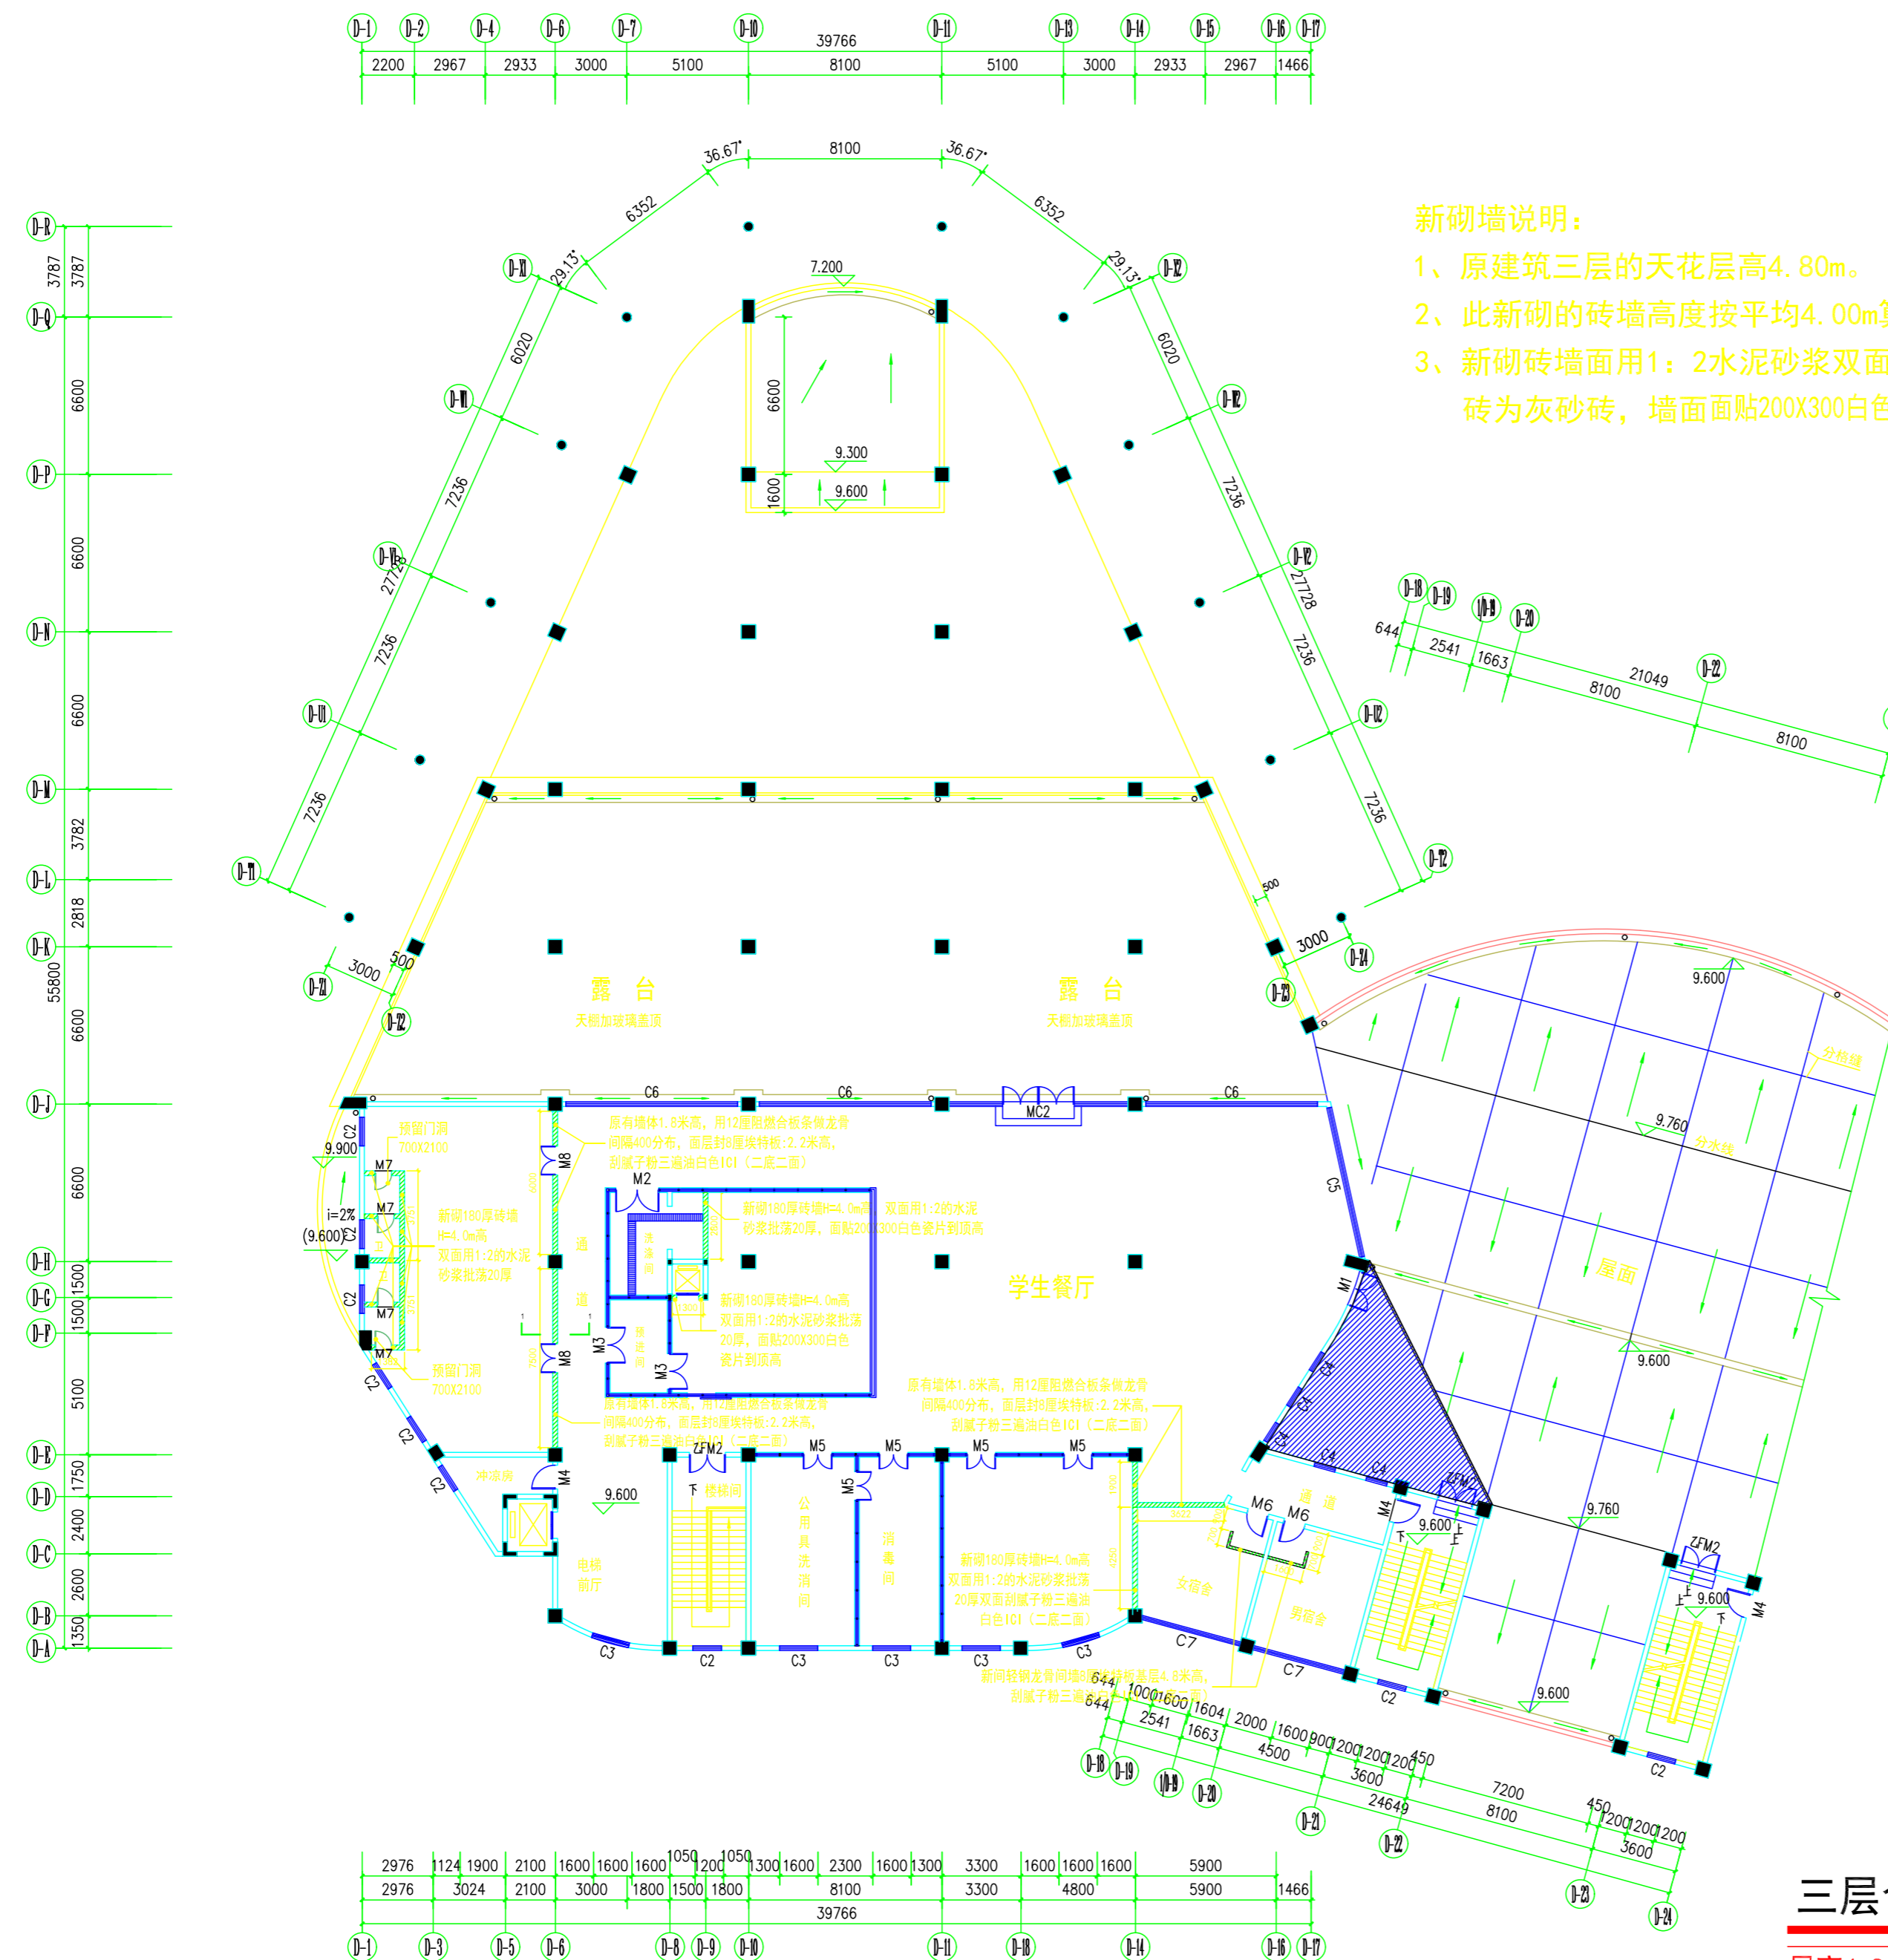

新砌墙说明:

- 1、原建筑三层的天花层高4.80m。
- 2、此新砌的砖墙高度按平均4.00m算，新砌200厚灰砂砖墙。
- 3、新砌砖墙面用1：2水泥砂浆双面批荡20mm厚，
砖为灰砂砖，墙面面贴200X300白色瓷片。

三层食堂新砌墙平面图

层高4.8米

会签栏 COUNTER SIGNATURE

建筑 ARCHI.	电气 ELEC.
结构 STRUCT.	暖通 HVAC.
给排水 PLUMBING	

签章区 STAMP AREA

版次 NO.	修改内容 DESCRIPTION	日期 DATE

建设单位 CLIENT

广东茂名健康职业学院

项目名称 PROJECT

广东茂名健康职业学院第二食堂
社会餐饮企业承包经营项目

子项目名称 SUB-PROJECT

图纸名称 TITLE

三层食堂
地板平面图

审 定 APPROVED BY	谢迎林	谢迎林
审 核 EXAMINED BY	李国伟	李国伟
项目负责 PROJECT CHIEF	林锦帆	林锦帆
专业负责 SPECIALTY CHIEF	李国伟	李国伟
校 对 CHECKED BY	杨大为	杨大为
设 计 DESIGNED BY	陈 建	陈 建
制 图 DRAWING BY	陈志美	陈志美


图号 DRAWING NO. PM3-04

业务号 JOB NO. —

出图日期 DATE 2021.05

专 业 DISCIPLINE	建筑	设计阶段 STAGE	竣工图
比 例 SCALE	1:320	规 格 SIZE	A3

条形码，二维码 BARCODE, QR CODE

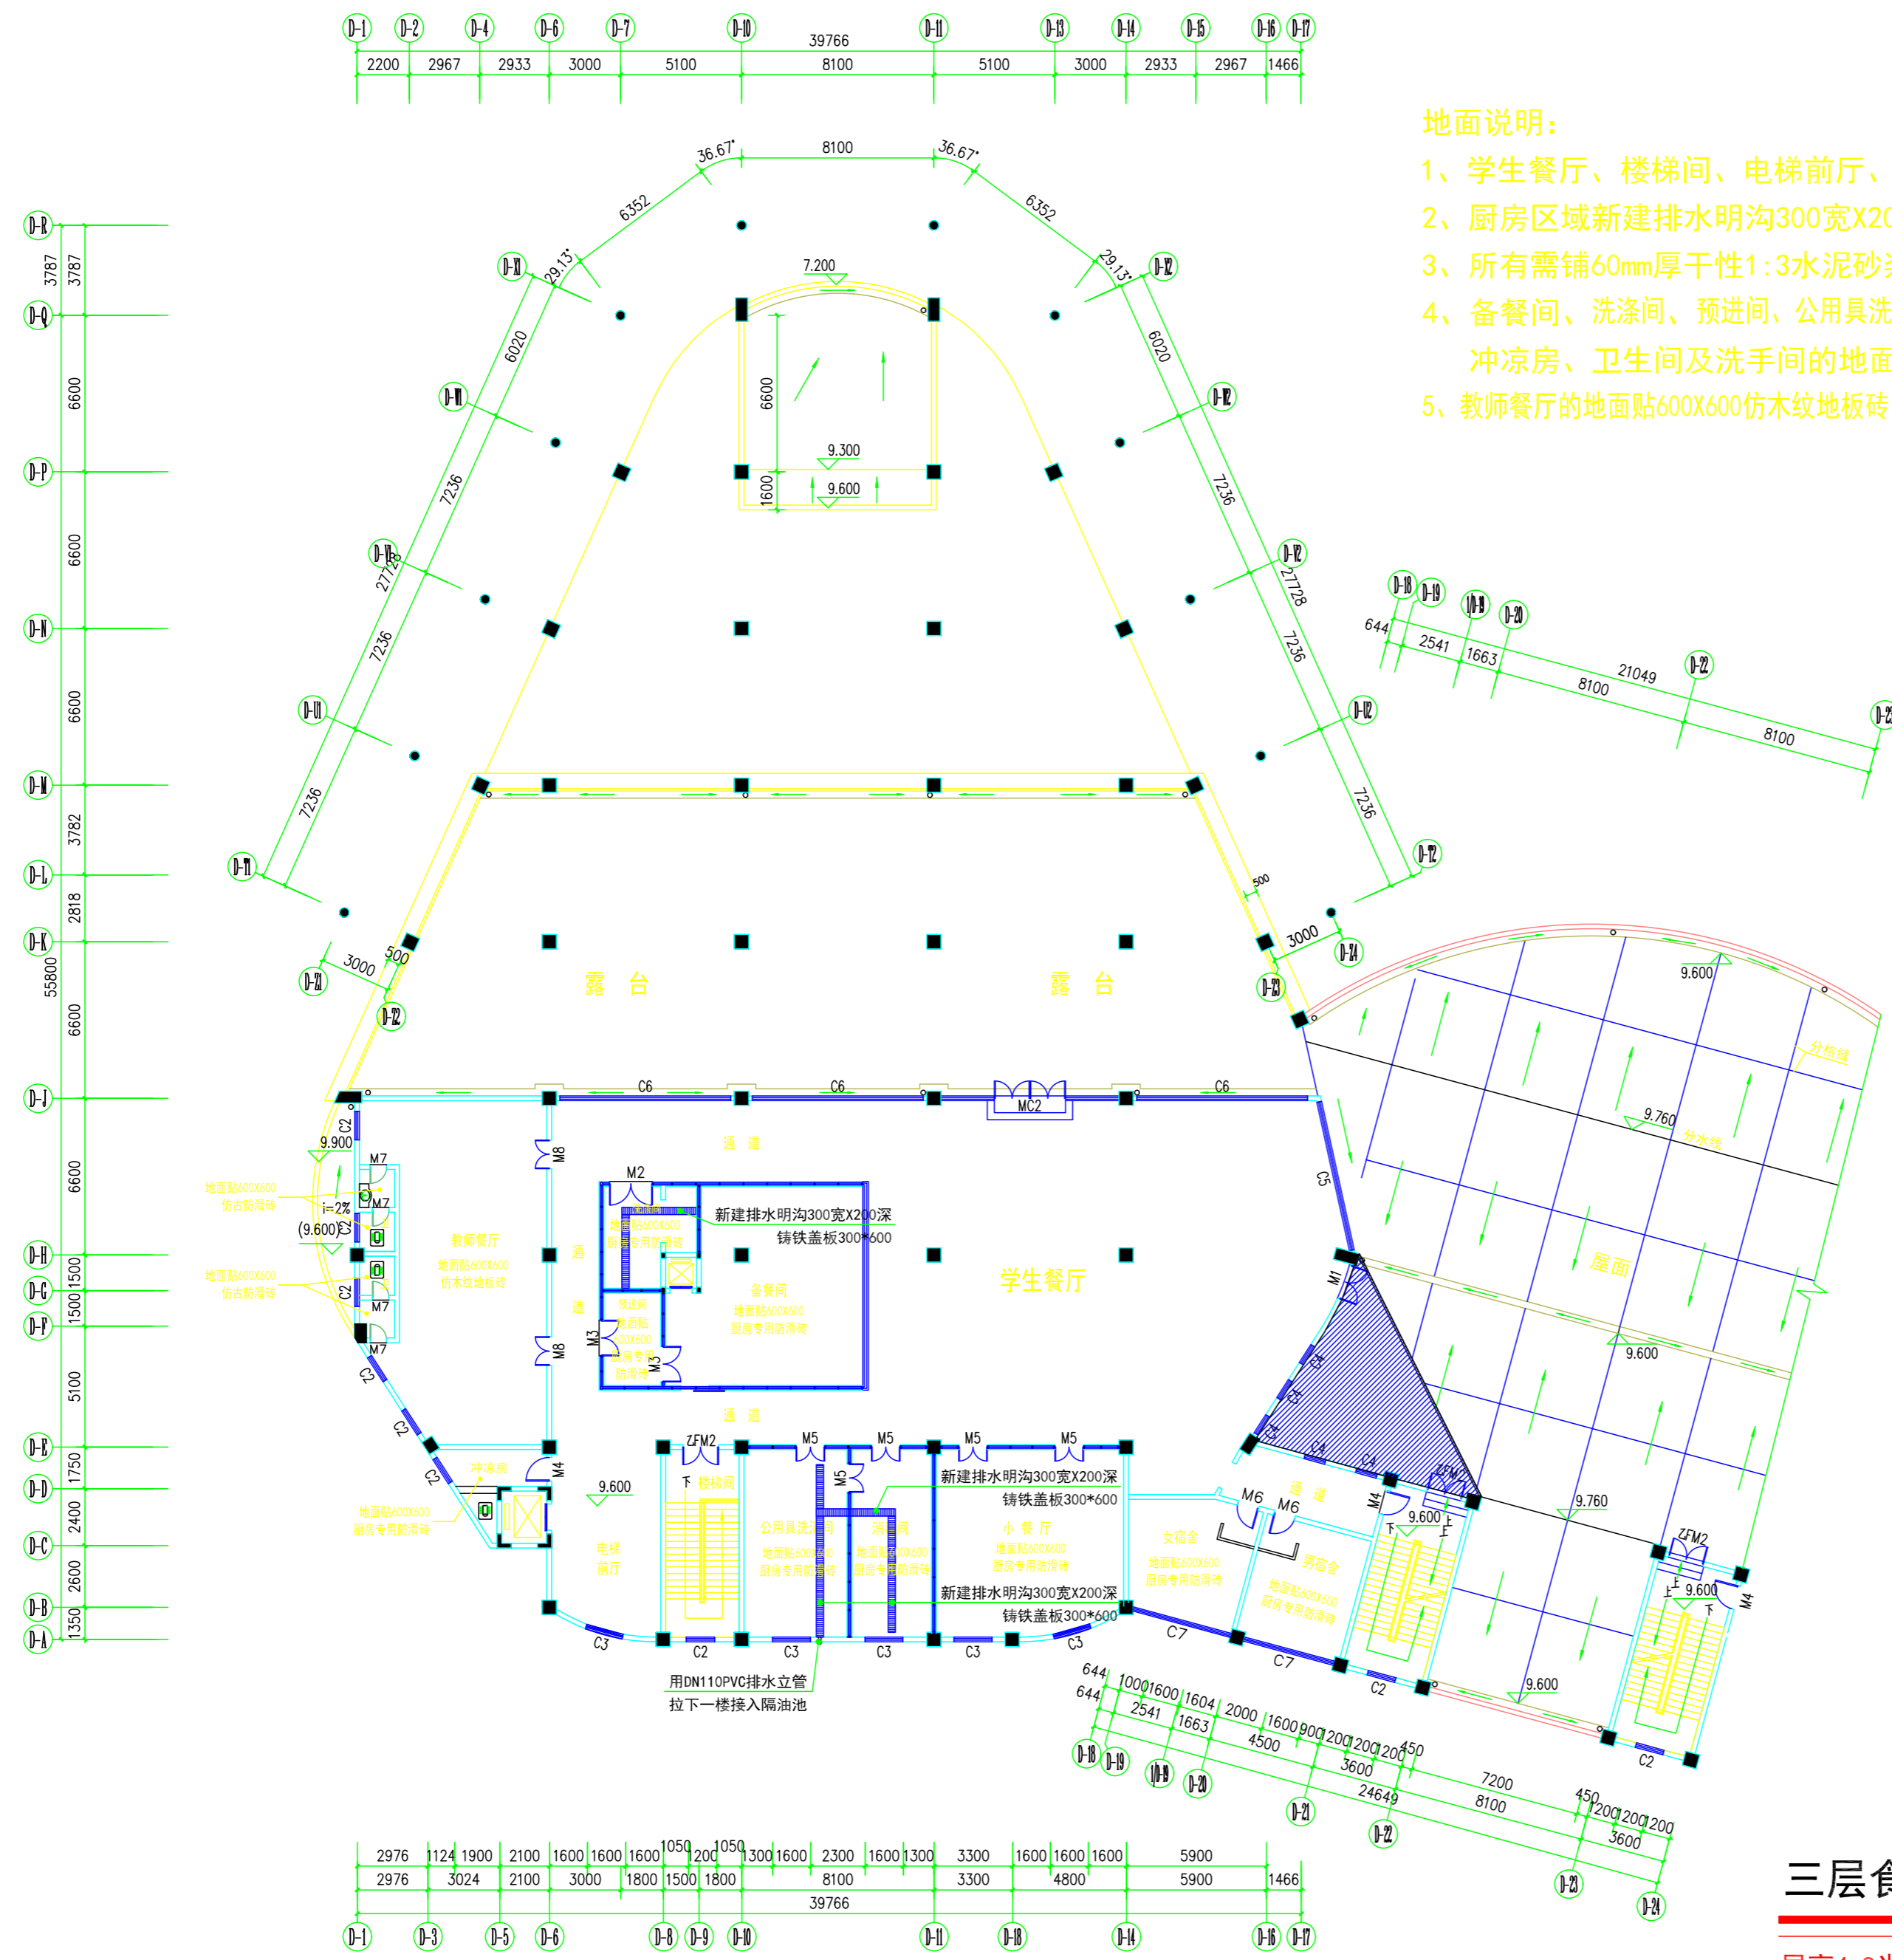


地面说明:

- 1、学生餐厅、楼梯间、电梯前厅、通道保留原有的地板砖。
- 2、厨房区域新建排水明沟300宽X200深，定制铸铁盖板300*600。
- 3、所有需铺60mm厚干性1:3水泥砂浆找平，纯水泥膏粘贴好地板砖。
- 4、备餐间、洗涤间、预进间、公用具洗消间、消毒间、小餐厅、男女宿舍、冲凉房、卫生间及洗手间的地板铺贴600×600厨房专用防滑砖。
- 5、教师餐厅的地板贴600X600仿木纹地板砖。

三层食堂地板平面图

层高4.8米

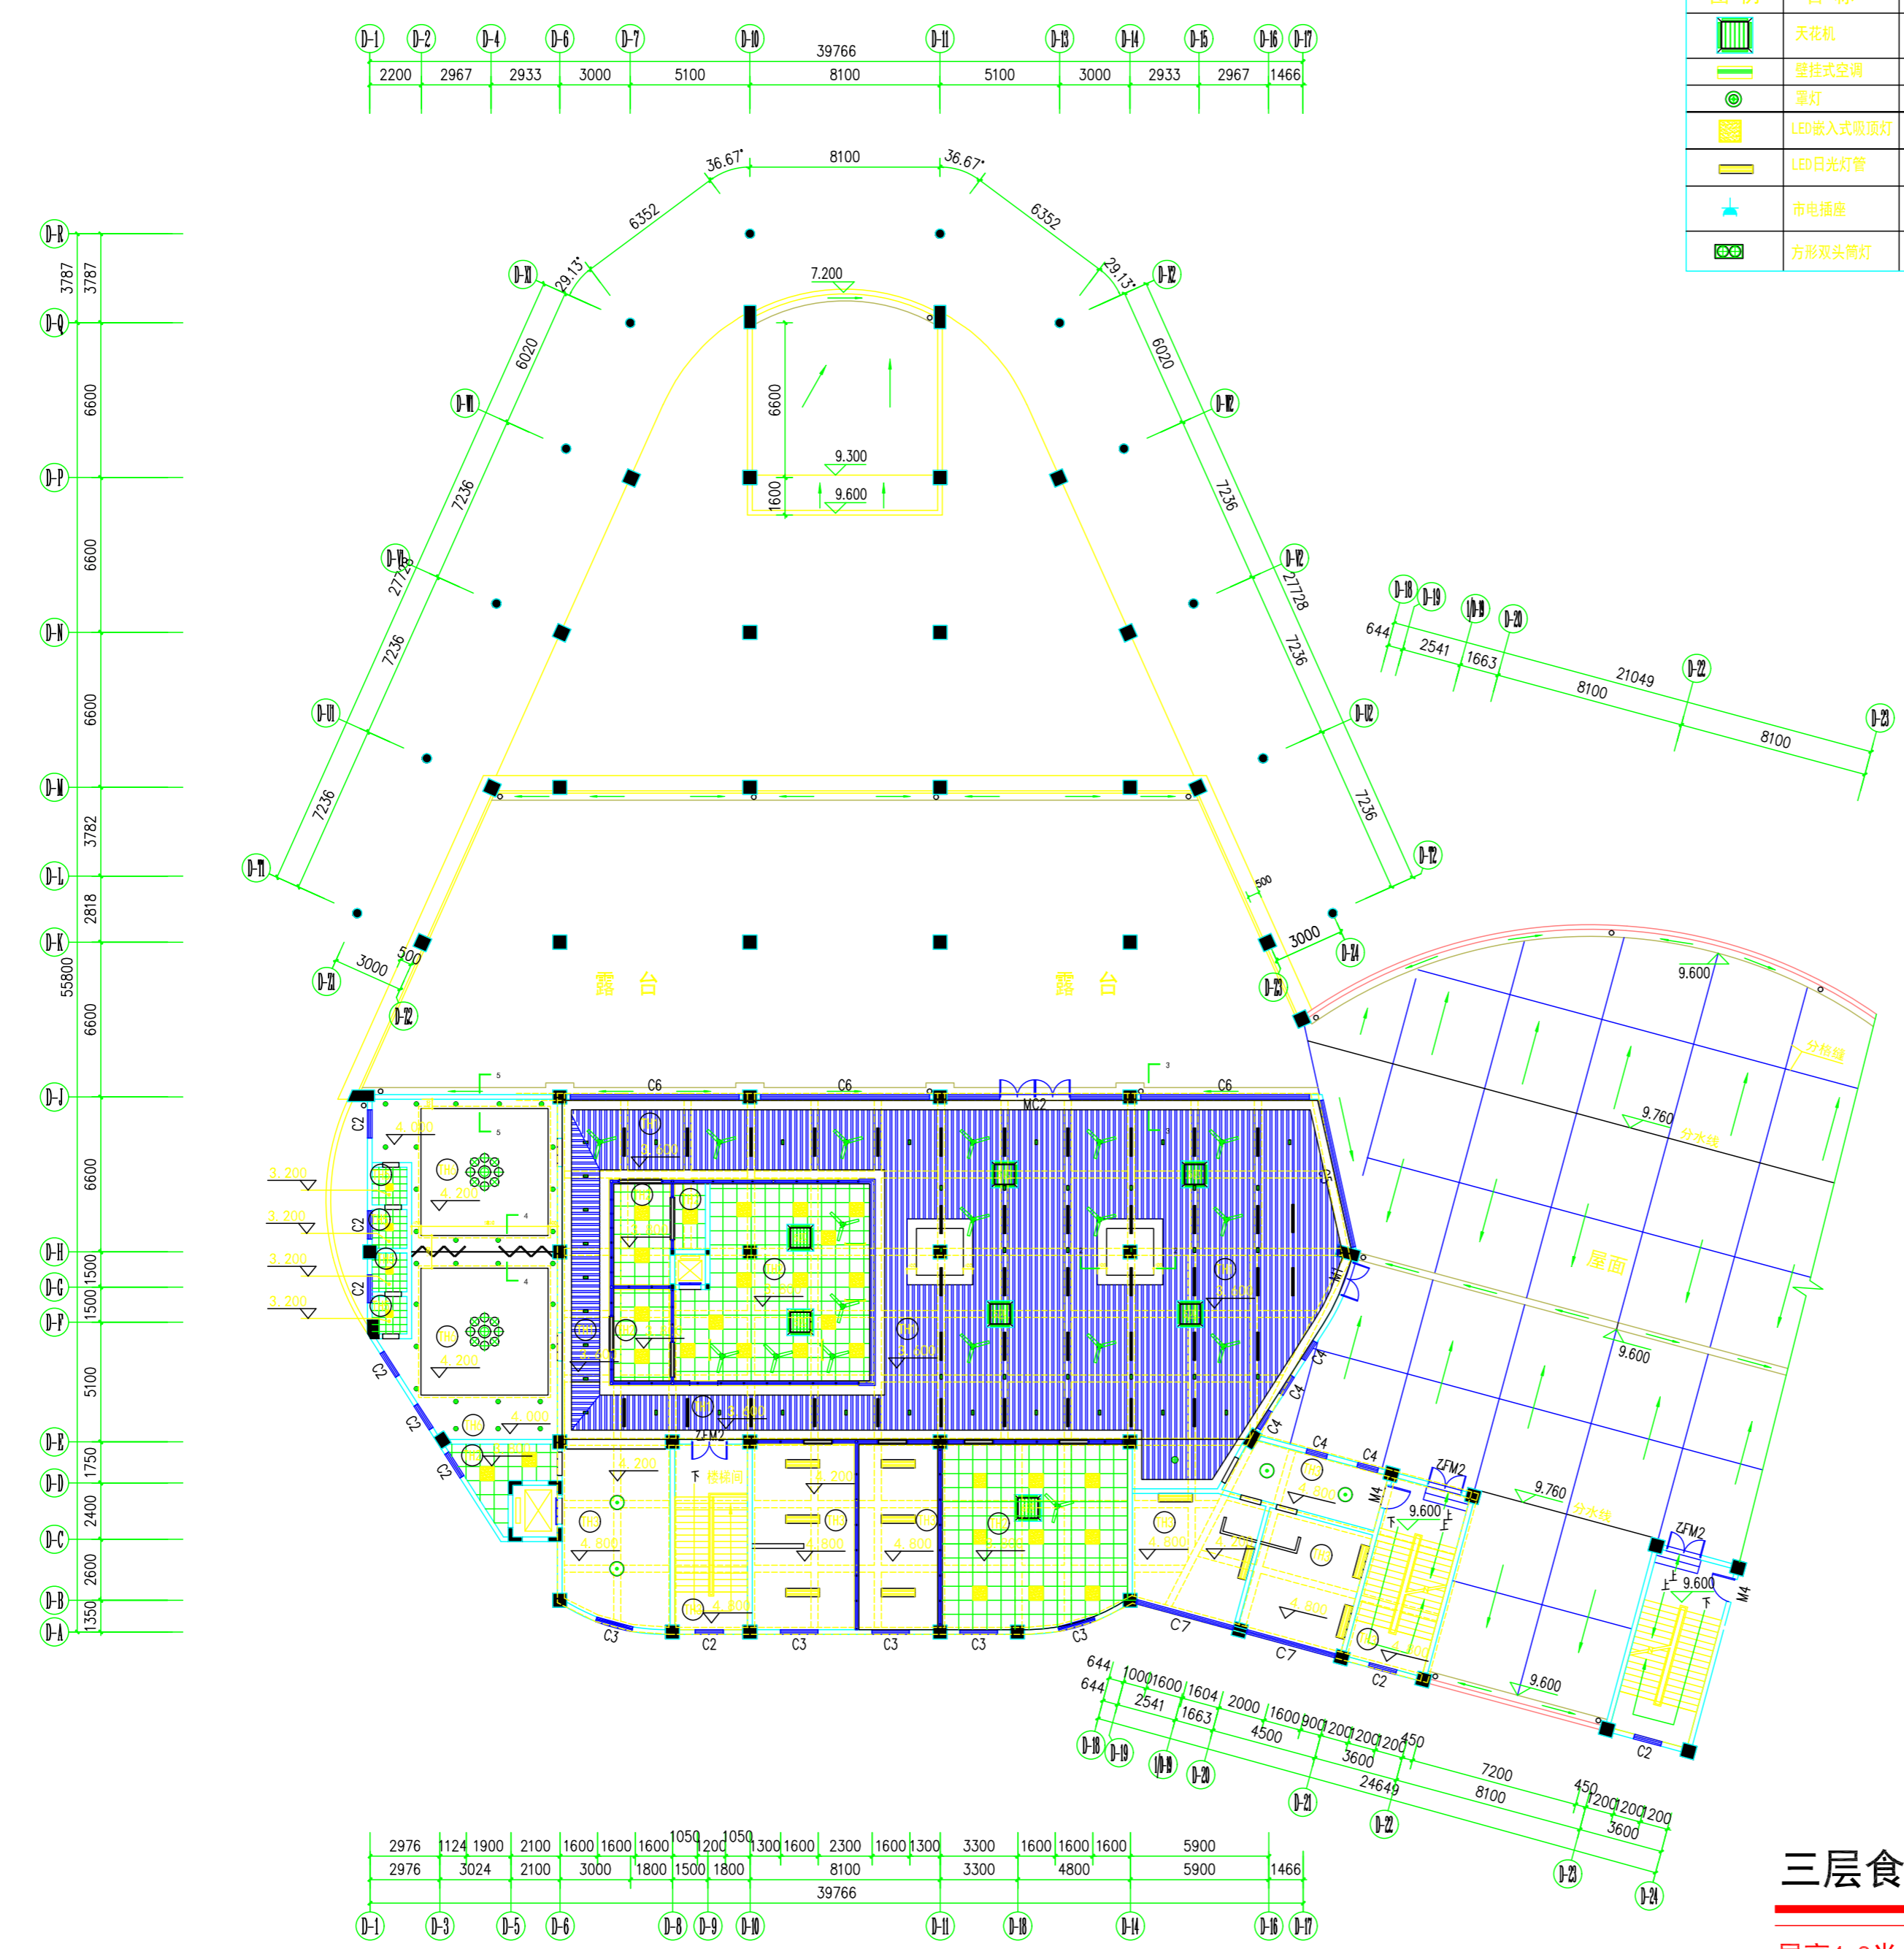

主要电气设备材料表

图例	名称	备注	图例	名称	备注
	天花机	详见图纸		6寸LED筒灯	6寸防雾LED筒灯18W(白光)
	壁挂式空调	详见图纸(安装在距地2.5m)		吊扇	
	罩灯			LED吸顶灯	
	LED嵌入式吸顶灯	600X600嵌入式吸顶灯		控制开关	N为开关个数
	LED日光灯具	20W*2 LED日光灯具		电源总箱	
	市电插座	2+3组合插座 安装距地面见图中标示			
	方形双头筒灯	100*200白色面罩双头2*7W (色温:贵宾室内4000K, 其它为6000K)			

编号	天花材料名称
TH1	原天花顶刮腻子粉(三遍), 再喷黑色ICI(三遍) 再安装轻钢龙骨100X100X1.5厚铝格栅天花
TH2	轻钢龙骨600X600铝扣板天花(铝角线收边)
TH3	原天花面刮腻子粉(二底二面), 油白色ICI三遍
TH4	轻钢龙骨12厘阻燃合板基层, 面刮腻子粉 (二底二面), 油白色ICI三遍
TH5	轻钢龙骨300X300铝扣板天花(铝角线收边)
TH6	轻钢龙骨9厘阻燃合板基层, 面贴12厘 竹纤维饰面板层

三层食堂天花布置图

层高4.8米

版权所有, 不得复制、套用。
ALL RIGHTS RESERVED, DON'T COPIED, REPRODUCED.

中联合创
ZHONGLIANHECHUANG

中联合创设计有限公司
CHINA UNITED CREATIVE DESIGN CO., LTD

■ 建筑行业(建筑工程)甲级 A122009183

会签栏 COUNTER SIGNATURE

建筑 ARCHT.	电气 ELEC.
结构 STRUCT.	暖通 HVAC.
给排水 PLUMBING	

签章区 STAMP AREA

版次 NO.	修改内容 DESCRIPTION	日期 DATE

建设单位 CLIENT
广东茂名健康职业学院

项目名称 PROJECT
广东茂名健康职业学院第二食堂
社会餐饮企业承包经营项目

子项目名称 SUB-PROJECT

图纸名称 TITLE
**三层食堂
天花布置图**

审定 APPROVED BY	谢迎林	谢迎林
审核 EXAMINED BY	李国伟	李国伟
项目负责人 PROJECT CHIEF	林锦帆	林锦帆
专业负责 SPECIALTY CHIEF	李国伟	李国伟
校对 CHECKED BY	杨大为	杨大为
设计 DESIGNED BY	陈建	陈建
制图 DRAWING BY	陈志美	陈志美


图号 DRAWING NO. **PM3-05**

业务号 JOB NO. —

出图日期 DATE **2021.05**

专业 DISCIPLINE	建筑	设计阶段 STAGE	竣工图
比例 SCALE	1:320	规格 SIZE	A3

条形码, 二维码 BARCODE, QR CODE

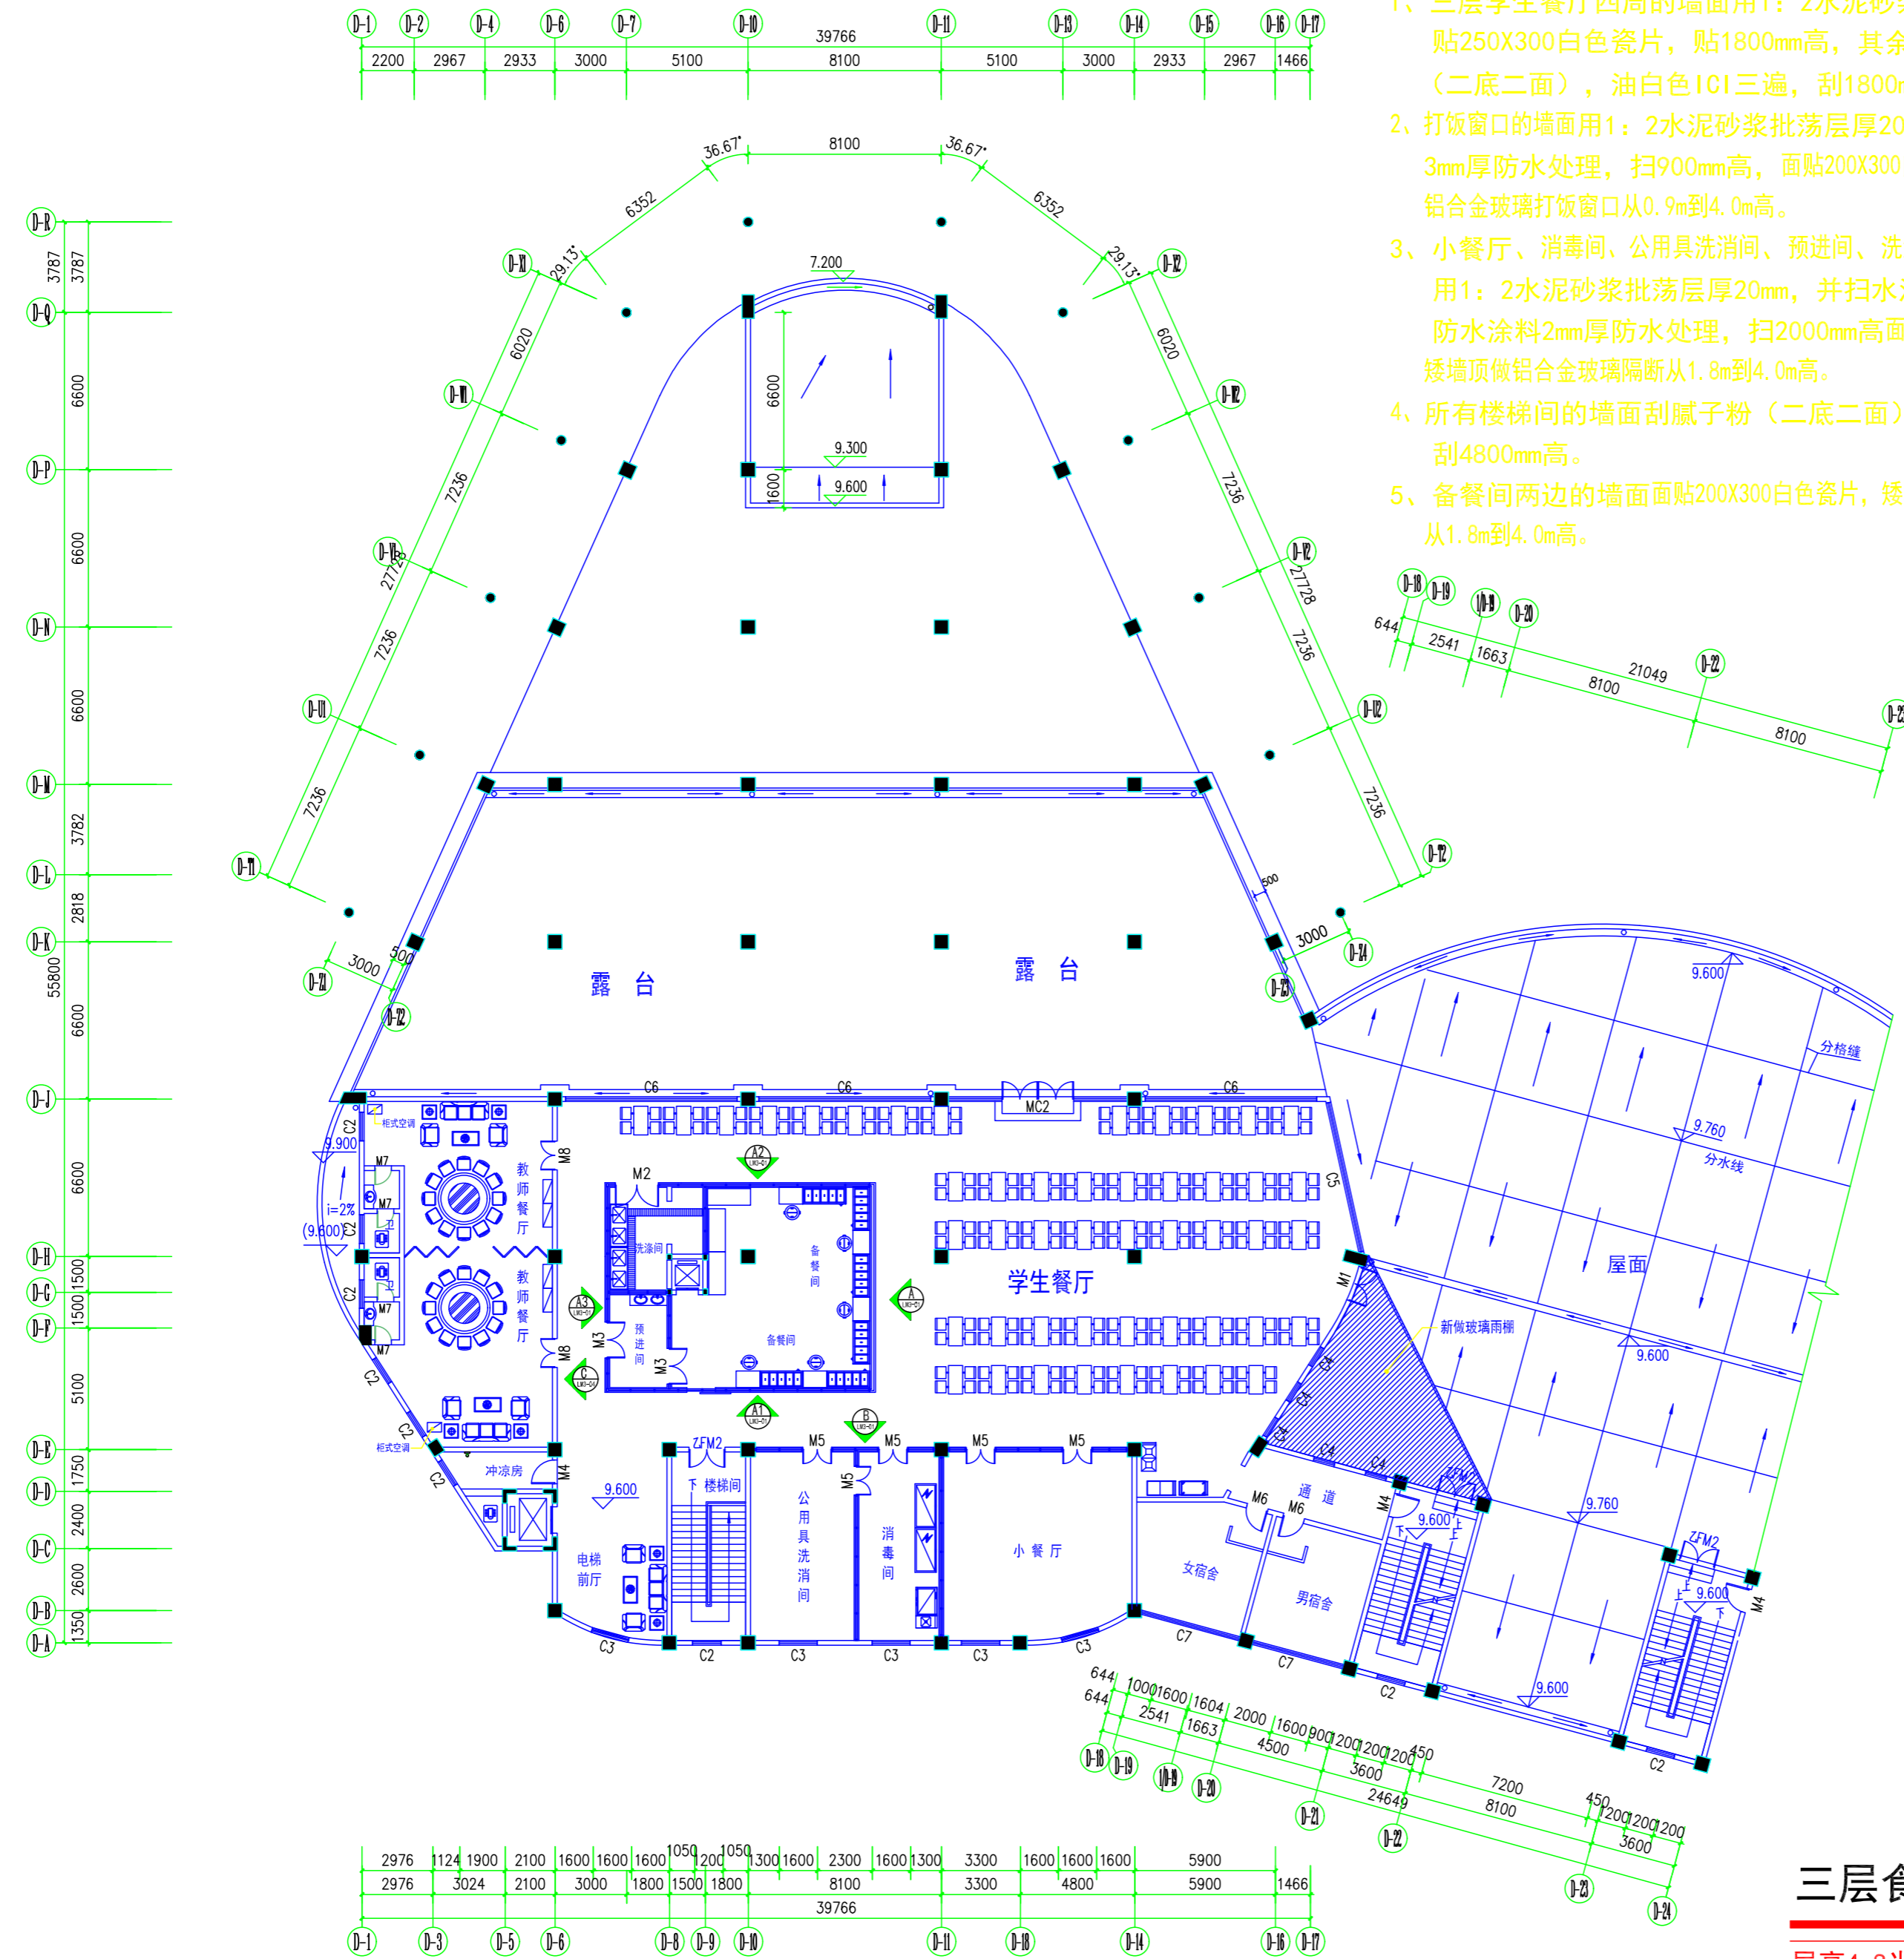

立面说明:

- 1、三层学生餐厅四周的墙面用1:2水泥砂浆批荡层厚20mm, 贴250X300白色瓷片, 贴1800mm高, 其余的墙面刮腻子粉(二底二面), 油白色ICI三遍, 刮1800mm高。
- 2、打饭窗口的墙面用1:2水泥砂浆批荡层厚20mm, 并扫防水油三遍, 3mm厚防水处理, 扫900mm高, 面贴200X300白色瓷片, 矮墙顶做铝合金玻璃打饭窗口从0.9m到4.0m高。
- 3、小餐厅、消毒间、公用具洗消间、预进间、洗涤间、通道的墙面用1:2水泥砂浆批荡层厚20mm, 并扫水泥基层渗透结晶型防水涂料2mm厚防水处理, 扫2000mm高面贴200X300白色瓷片, 矮墙顶做铝合金玻璃隔断从1.8m到4.0m高。
- 4、所有楼梯间的墙面刮腻子粉(二底二面), 油白色ICI三遍, 刮4800mm高。
- 5、备餐间两边的墙面面贴200X300白色瓷片, 矮墙顶做铝合金玻璃隔断从1.8m到4.0m高。

三层食堂立面索引图

层高4.8米

编号	设备名称	尺寸
烹饪间		
A	五格售饭工作台	1500*700*800
A01	双通工作台	1800*800*800
A02	简易炉灶台	400*1100*1250
A03	简易炉灶台	1000*1100*1250
A04	单头大锅灶	1100*1100*1250
A05	简易炉灶台	750*1100*1250
A06	洗衣机	500*470*650
A07	双层平板工作台	1800*800*800
A08	大单星盆水池	1200*700*950
A09	双门蒸饭柜(燃气)	1200*900*1800
A10	炉灶台连水池	500*750*1250
A11	炉灶台连水池	500*899.8*1250
A12	单头900电磁连体汤炉	1200*1250*1200
面点间		
B01	压面机	750*960*1000
B02	台式搅拌机	366*420*615
B03	和面机	730*1010*1350
B04	面粉车	500*600*530
B05	二十四盘饼车	820*650*1360
B06	四星盆水池	1200*700*800
B07	木案工作台	1800*800*800
B08	三门挂猪冷柜	1983.1*749.9*1950
B09	二十六盘醒发箱	1000*790*1720
B10	三门烤箱(电热)	1200*800*1800
加工间		
C01	大单星盆水池	1200*700*950
C02	双层平板工作台	1800*800*800
C03	双层平板工作台	701.1*700*800
C04	三星盆水池	1800*700*950
C05	双层平板工作台	850*700*800
C06	绞肉机	1020*600*900
C07	QP25A切片机	405*240*336
C08	杀鱼台	1500*700*950
制冷间		
D01	六门高身雪柜	1820*760*1950
D02	四门高身雪柜	1220*760*1950
洗碗间		
E01	双层平板工作台	1000*700*800
E02	四门碗柜	1200*500*1800
E03	双门玻璃门消毒柜	1380*625*1800
E04	双层平板工作台	1800*800*800
E05	大单星盆水池	1200*700*950
E06	双孔收餐工作台	1500*760*800
E07	长龙洗碗机	4010*830*2150
编辑		
F01	单通工作台	1800*800*800
F02	双门玻璃门消毒柜	1380*625*1800
F03	五格售饭工作台	1500*700*800
F04	双层平板工作台	1000*700*800

版权所有, 不得复制、套用。
ALL RIGHTS RESERVED, DON'T COPIED, REPRODUCED.

中联合创
ZHONGLIANHECHUANG

中联合创设计有限公司
CHINA UNITED CREATIVE DESIGN CO., LTD

■ 建筑行业(建筑工程)甲级 A122009183

会签栏 COUNTER SIGNATURE

建筑 ARCHT.	电气 ELEC.
结构 STRUCT.	暖通 HVAC.
给排水 PLUMBING	

签章区 STAMP AREA

版次 NO.	修改内容 DESCRIPTION	日期 DATE

建设单位 CLIENT
广东茂名健康职业学院

项目名称 PROJECT
广东茂名健康职业学院第二食堂
社会餐饮企业承包经营项目

子项目名称 SUB-PROJECT

图纸名称 TITLE
**三层食堂
立面索引图**

审定 APPROVED BY	谢迎林	谢迎林
审核 EXAMINED BY	李国伟	李国伟
项目负责人 PROJECT CHIEF	林锦帆	林锦帆
专业负责 SPECIALTY CHIEF	李国伟	李国伟
校对 CHECKED BY	杨大为	杨大为
设计 DESIGNED BY	陈建	陈建
制图 DRAWING BY	陈志美	陈志美

图号 DRAWING NO. **PM3-06**

业务号 JOB NO. —

出图日期 DATE **2021.05**

专业 DISCIPLINE **建筑** 设计阶段 STAGE **竣工图**

比例 SCALE **1:320** 规格 SIZE **A3**

条形码, 二维码 BARCODE, QR CODE

会签栏 COUNTER SIGNATURE

建筑 ARCHI.	电气 ELEC.
结构 STRUCT.	暖通 HVAC.
给排水 PLUMBING	

签章区 STAMP AREA

版次 NO.	修改内容 DESCRIPTION	日期 DATE
-----------	---------------------	------------

建设单位 CLIENT

广东茂名健康职业学院

项目名称 PROJECT

广东茂名健康职业学院第二食堂
社会餐饮企业承包经营项目

子项目名称 SUB-PROJECT

图纸名称 TITLE

A、A1、A2、
A3、B 立面图

审 定 APPROVED BY	谢迎林	谢迎林
审 核 EXAMINED BY	李国伟	李国伟
项目负责 PROJECT CHIEF	林锦帆	林锦帆
专业负责 SPECIALTY CHIEF	李国伟	李国伟
校 对 CHECKED BY	杨大为	杨大为
设 计 DESIGNED BY	陈 建	陈 建
制 图 DRAWING BY	陈志美	陈志美


图号 DRAWING NO. LM3-01

业务号 JOB NO. —


出图日期 DATE 2021.05

专 业 DISCIPLINE	建筑	设计阶段 STAGE	竣工图
比 例 SCALE	1:75	规 格 SIZE	A3


条形码，二维码 BARCODE, QR CODE

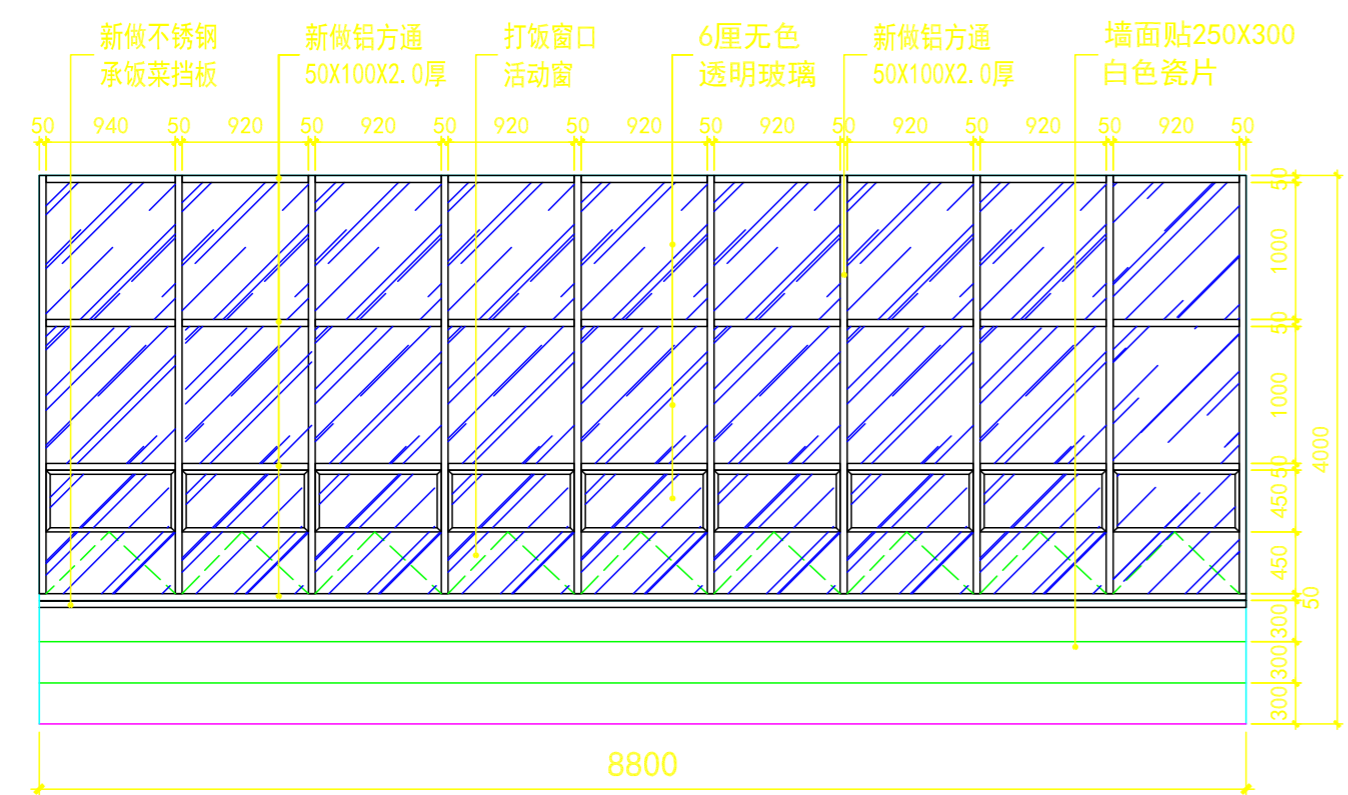


A 立面图

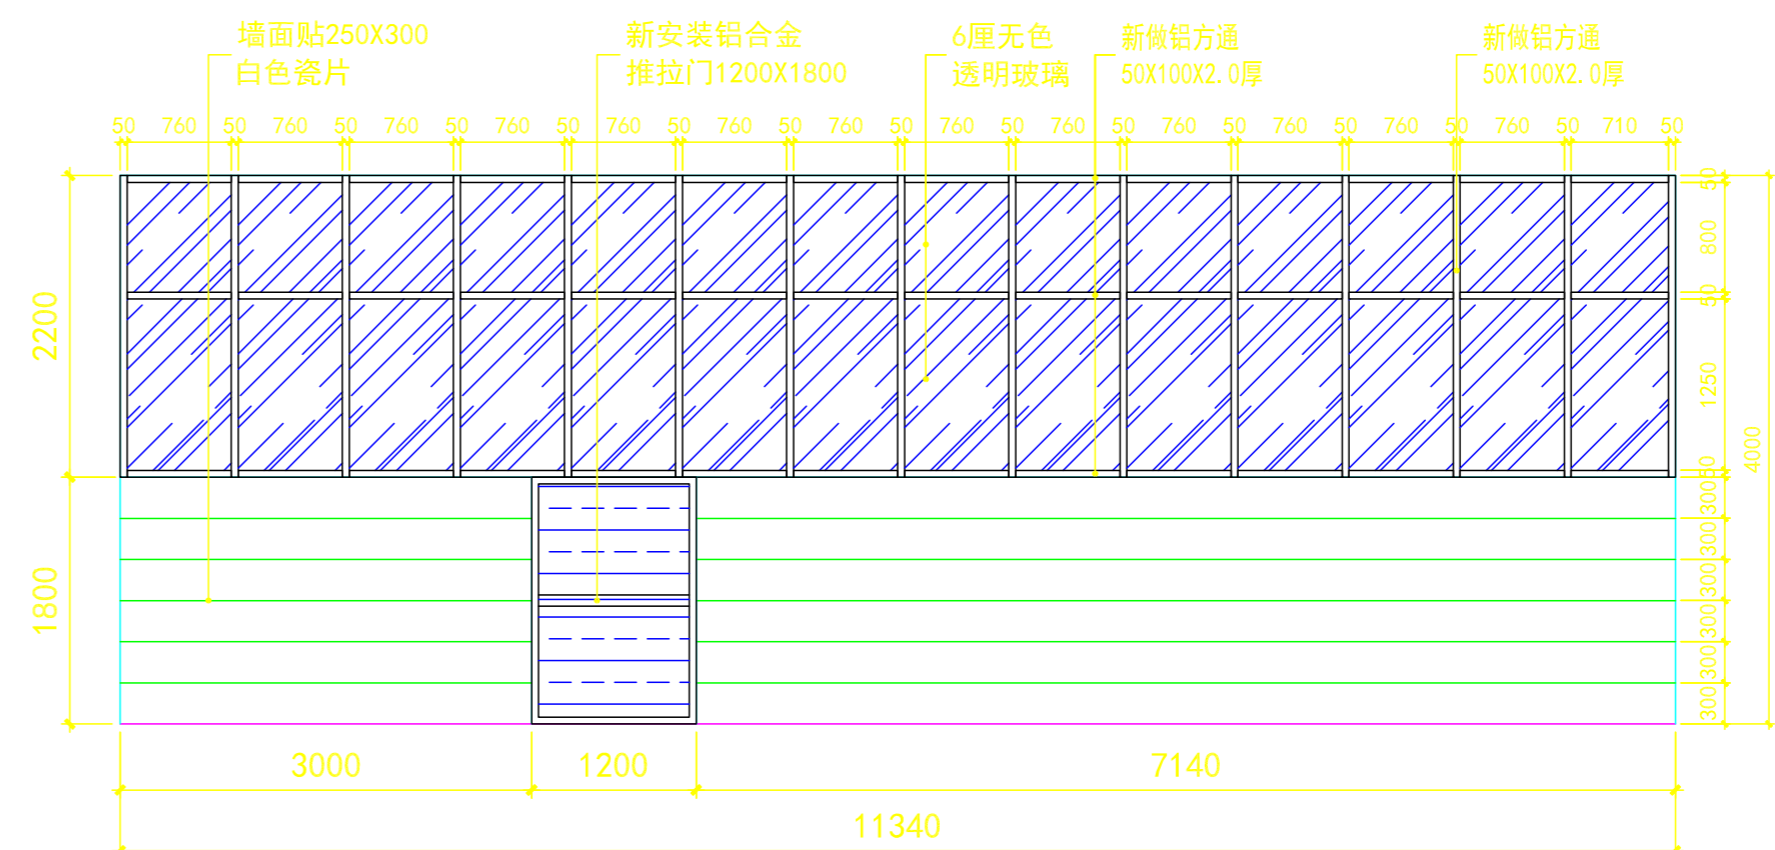


A1 立面图

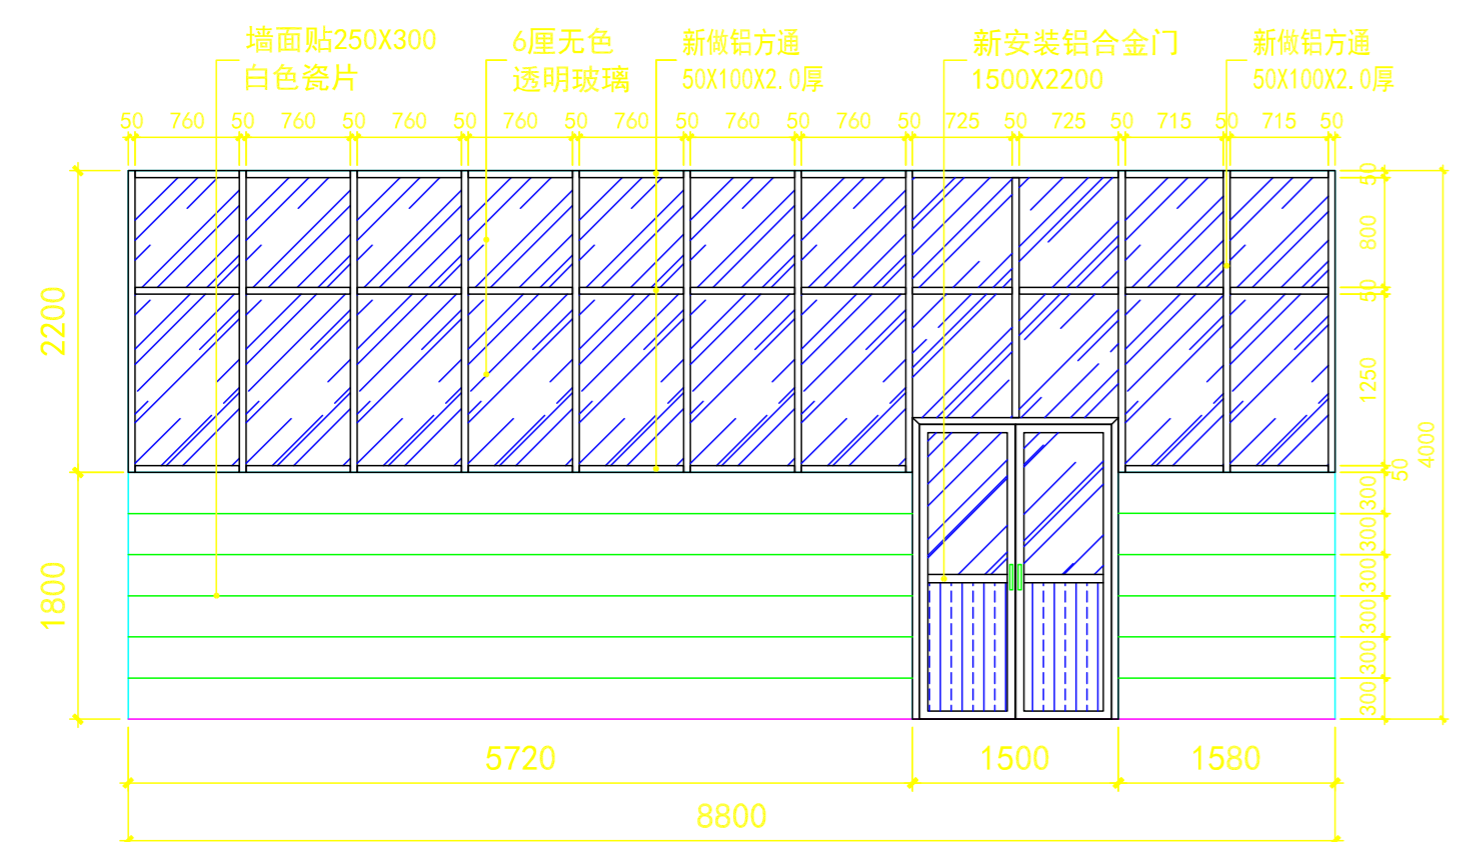

A3 立面图

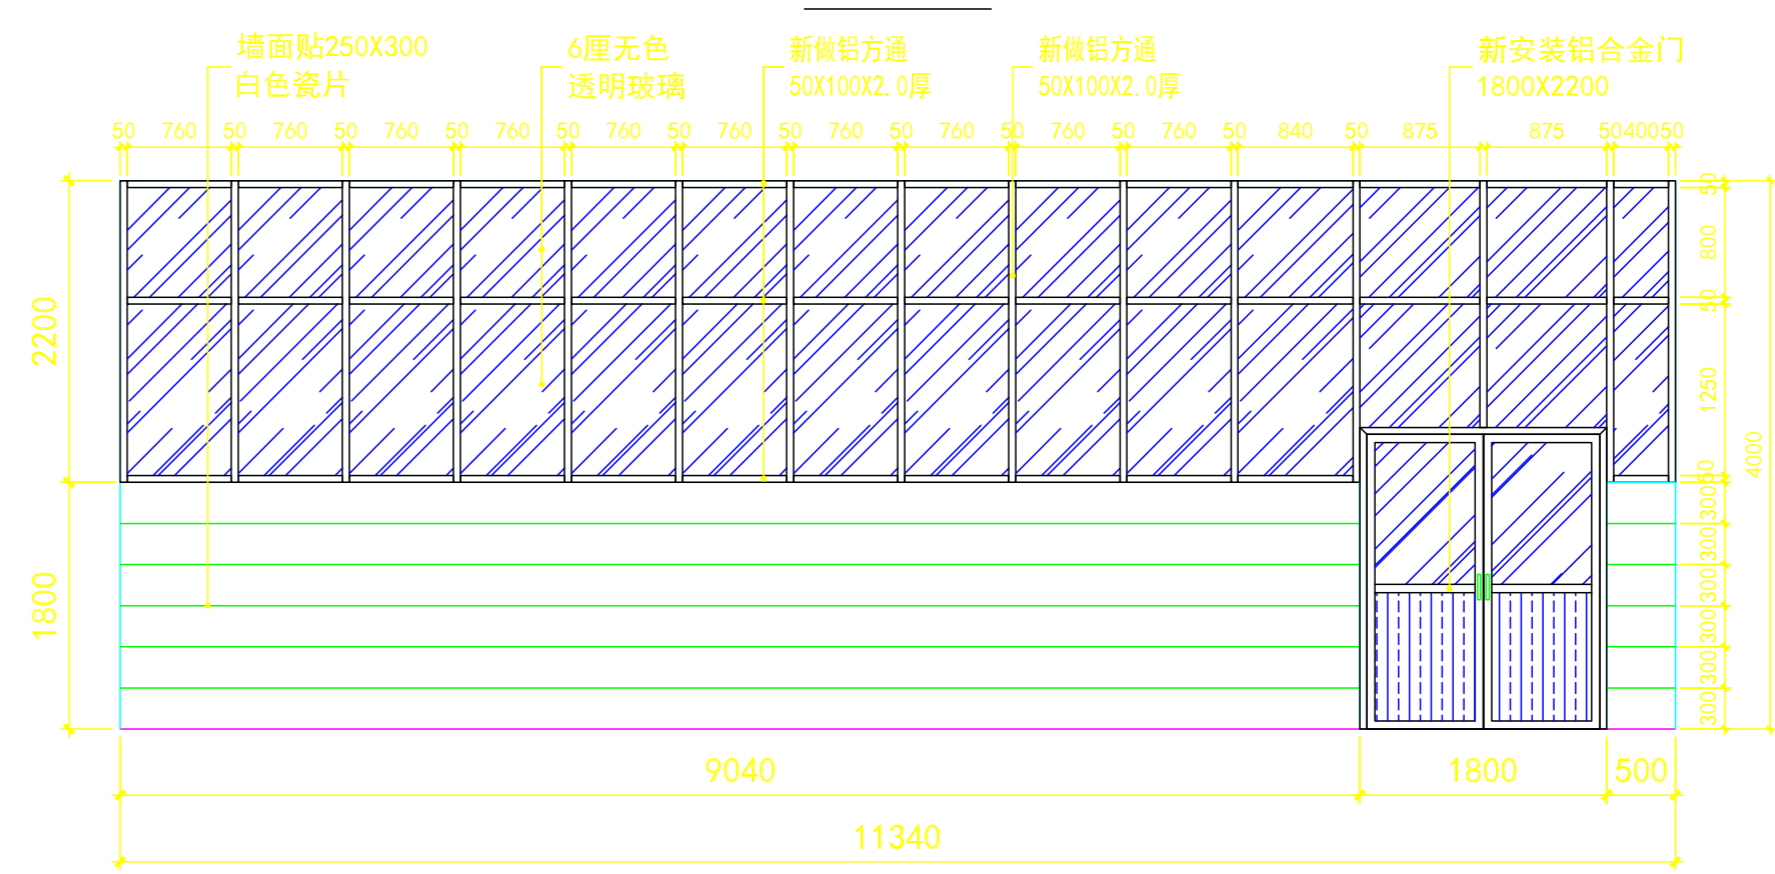

A2 立面图

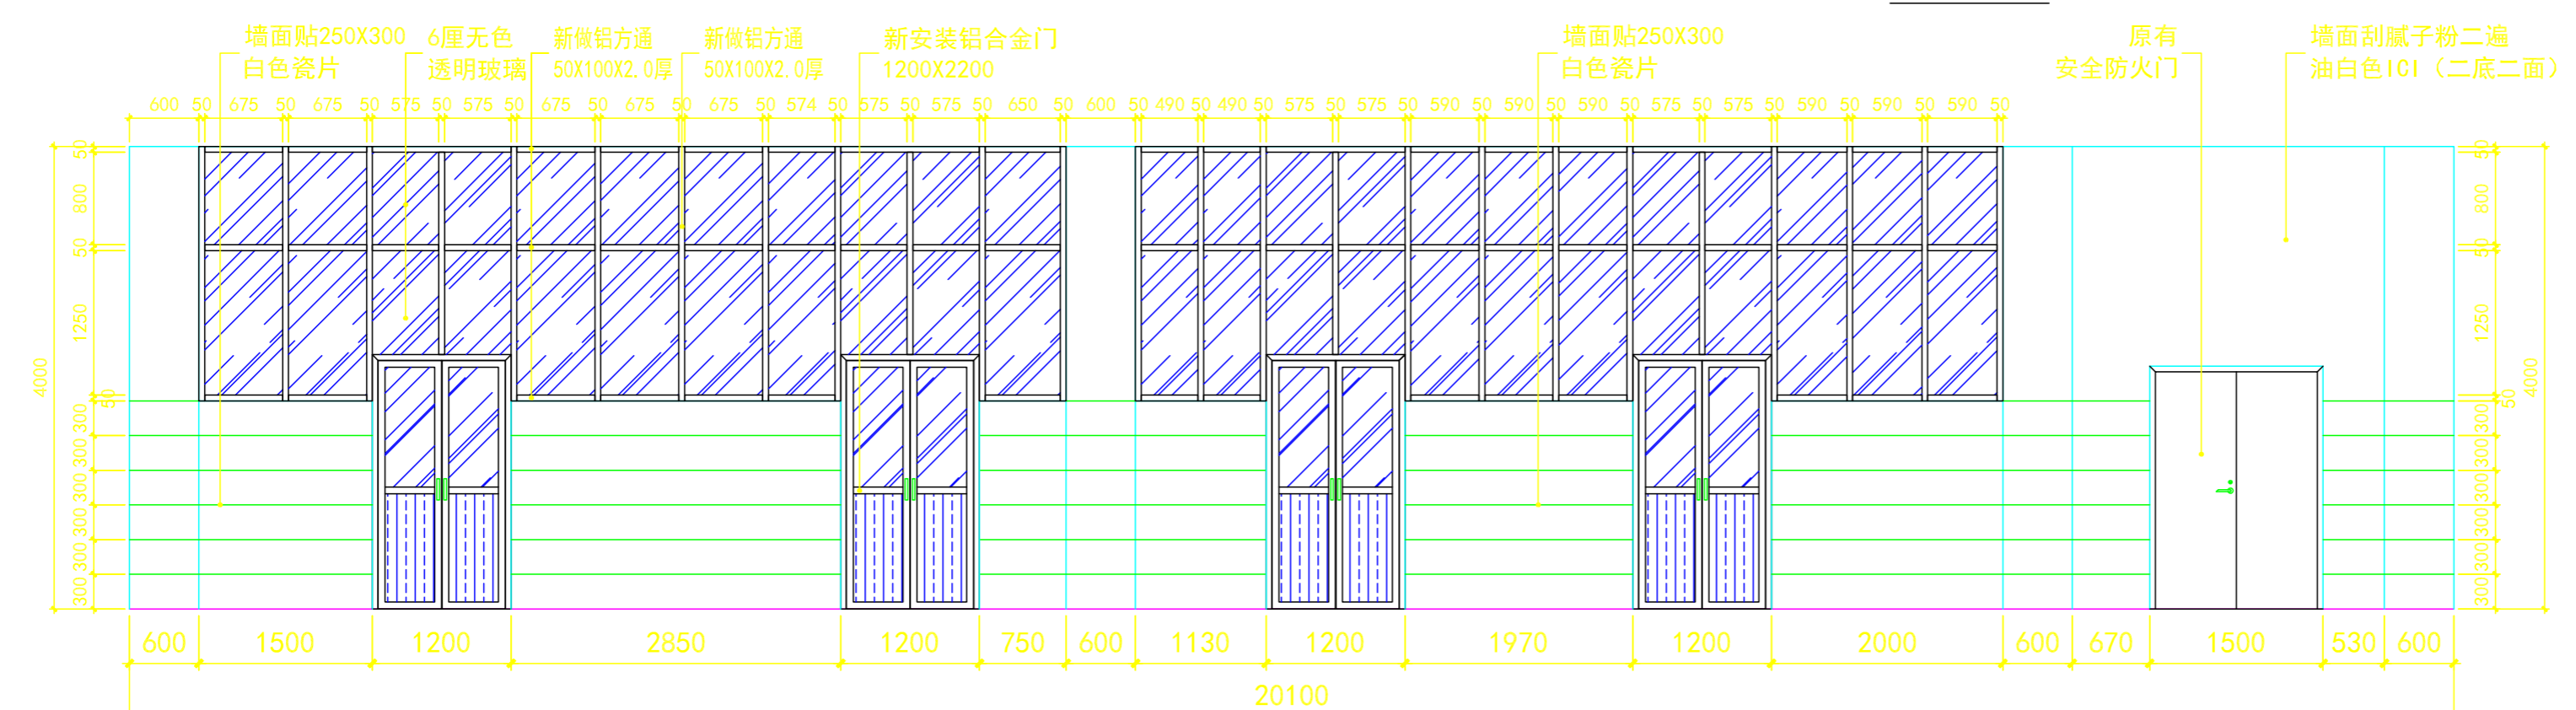

B 立面图

会签栏 COUNTER SIGNATURE

建筑 ARCHI.	电气 ELEC.
结构 STRUCT.	暖通 HVAC.
给排水 PLUMBING	

签章区 STAMP AREA

版次 NO.	修改内容 DESCRIPTION	日期 DATE

建设单位 CLIENT

广东茂名健康职业学院

项目名称 PROJECT

广东茂名健康职业学院第二食堂
社会餐饮企业承包经营项目

子项目名称 SUB-PROJECT

图纸名称 TITLE

公用具洗消间/
消毒间立面图

审 定 APPROVED BY	谢迎林	谢迎林
审 核 EXAMINED BY	李国伟	李国伟
项目负责 PROJECT CHIEF	林锦帆	林锦帆
专业负责 SPECIALTY CHIEF	李国伟	李国伟
校 对 CHECKED BY	杨大为	杨大为
设 计 DESIGNED BY	陈 建	陈 建
制 图 DRAWING BY	陈志美	陈志美


图号 DRAWING NO. LM3-02

业务号 JOB NO. —


出图日期 DATE 2021.05

专 业 DISCIPLINE	建筑	设计阶段 STAGE	竣工图
比 例 SCALE	1:80	规 格 SIZE	A3


条形码, 二维码 BARCODE, QR CODE

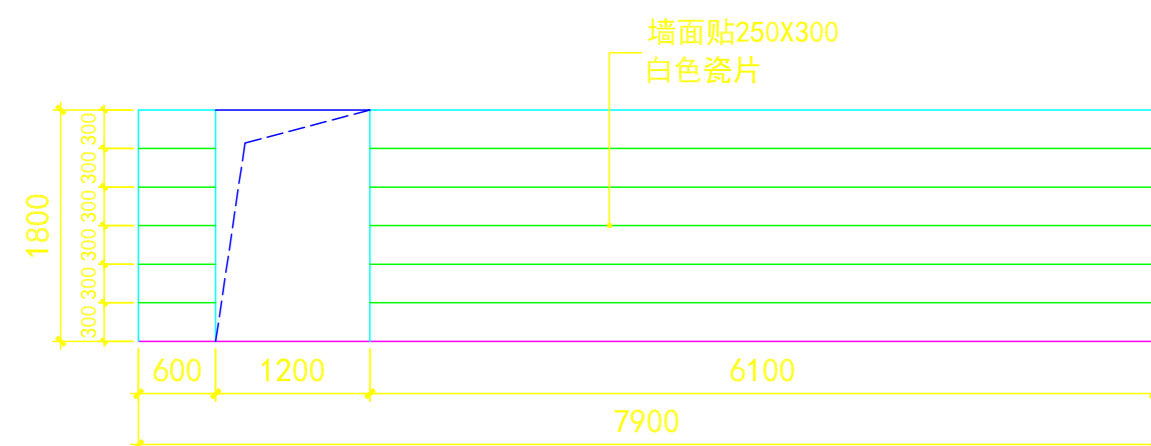


公用具洗消间立面图

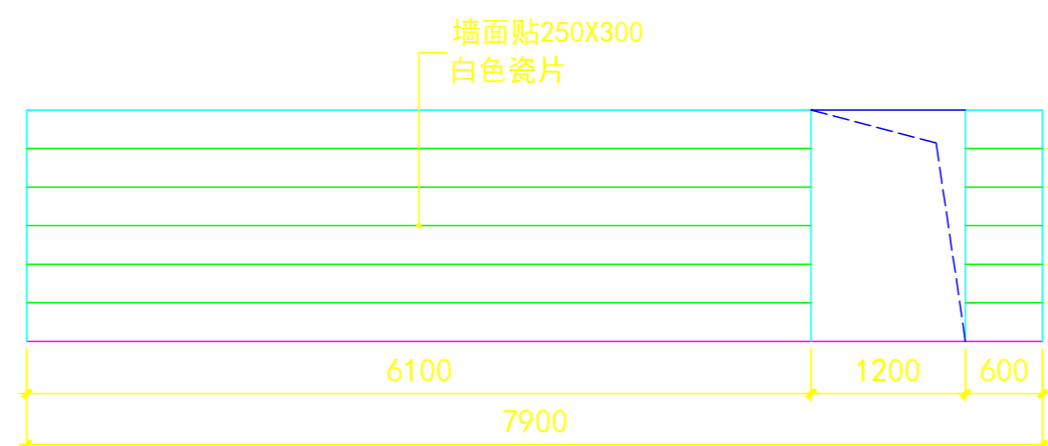


消毒间立面图

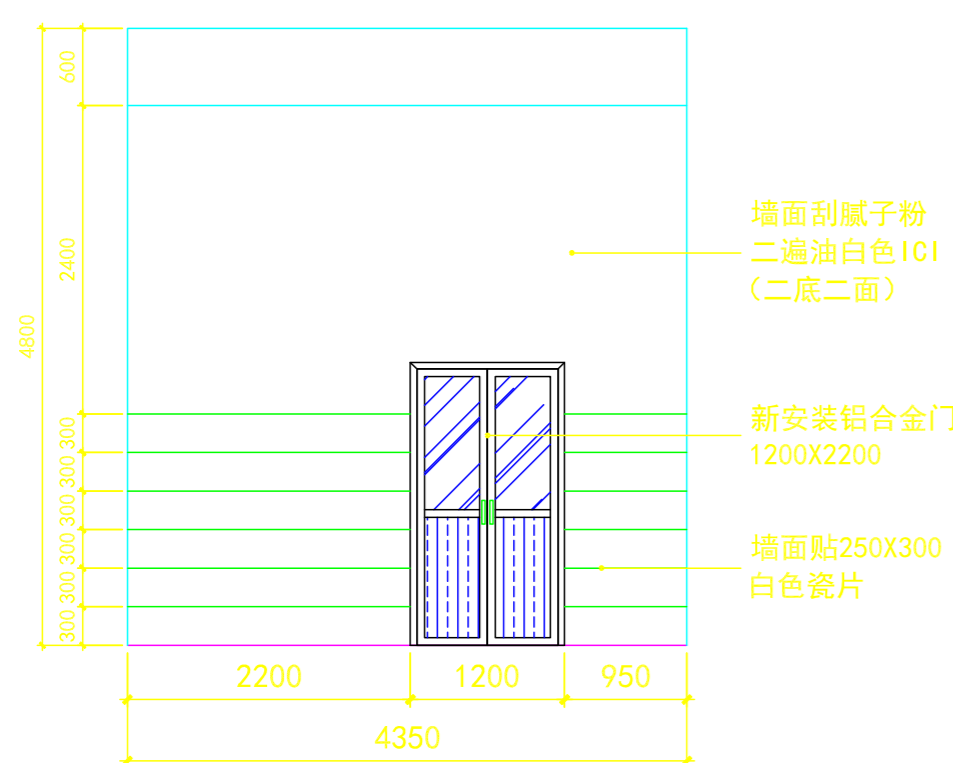


公用具洗消间立面图

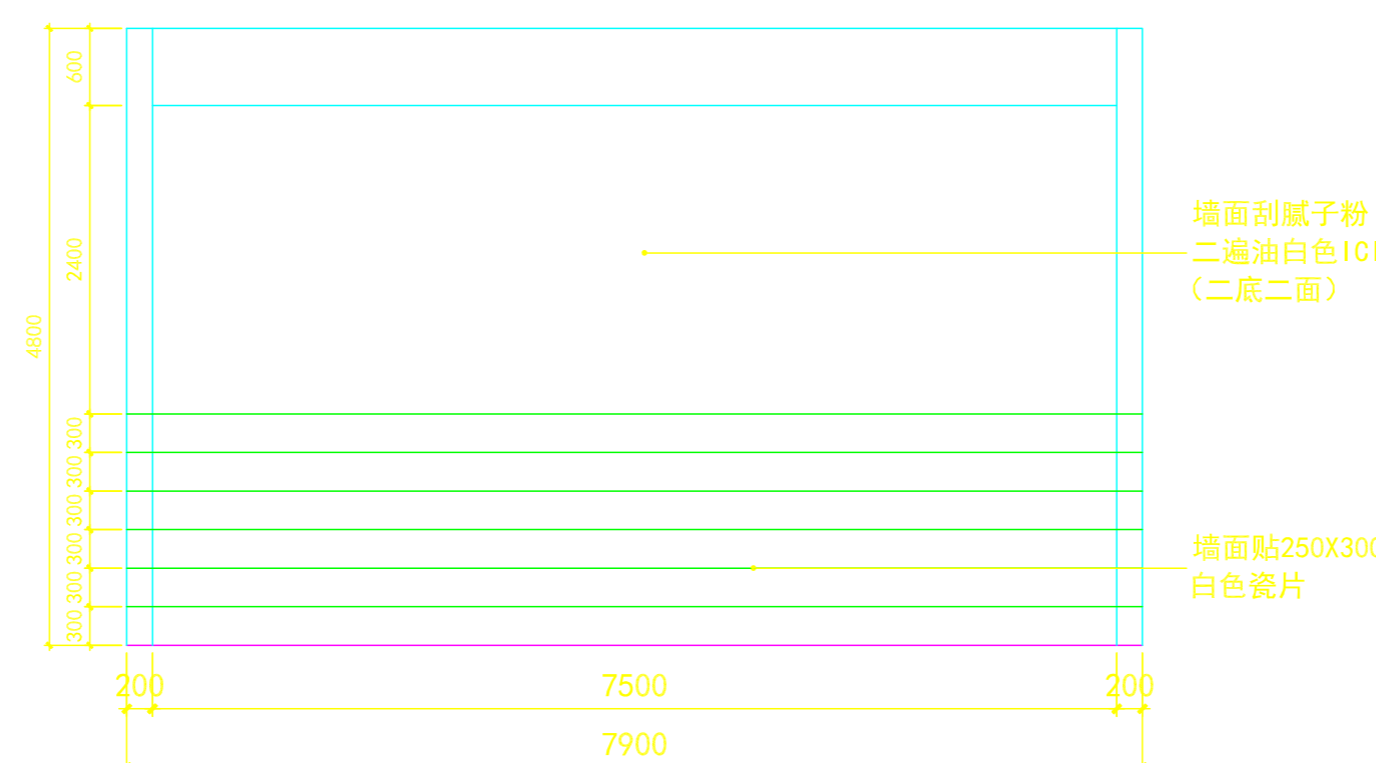


公用具洗消间立面图

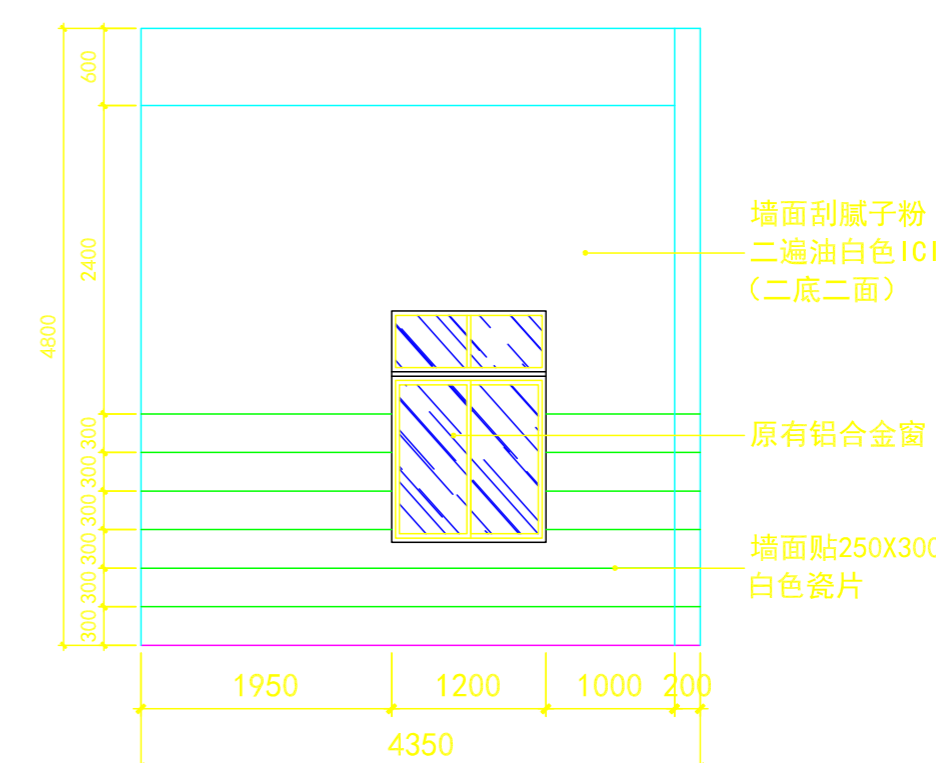


公用具洗消间立面图

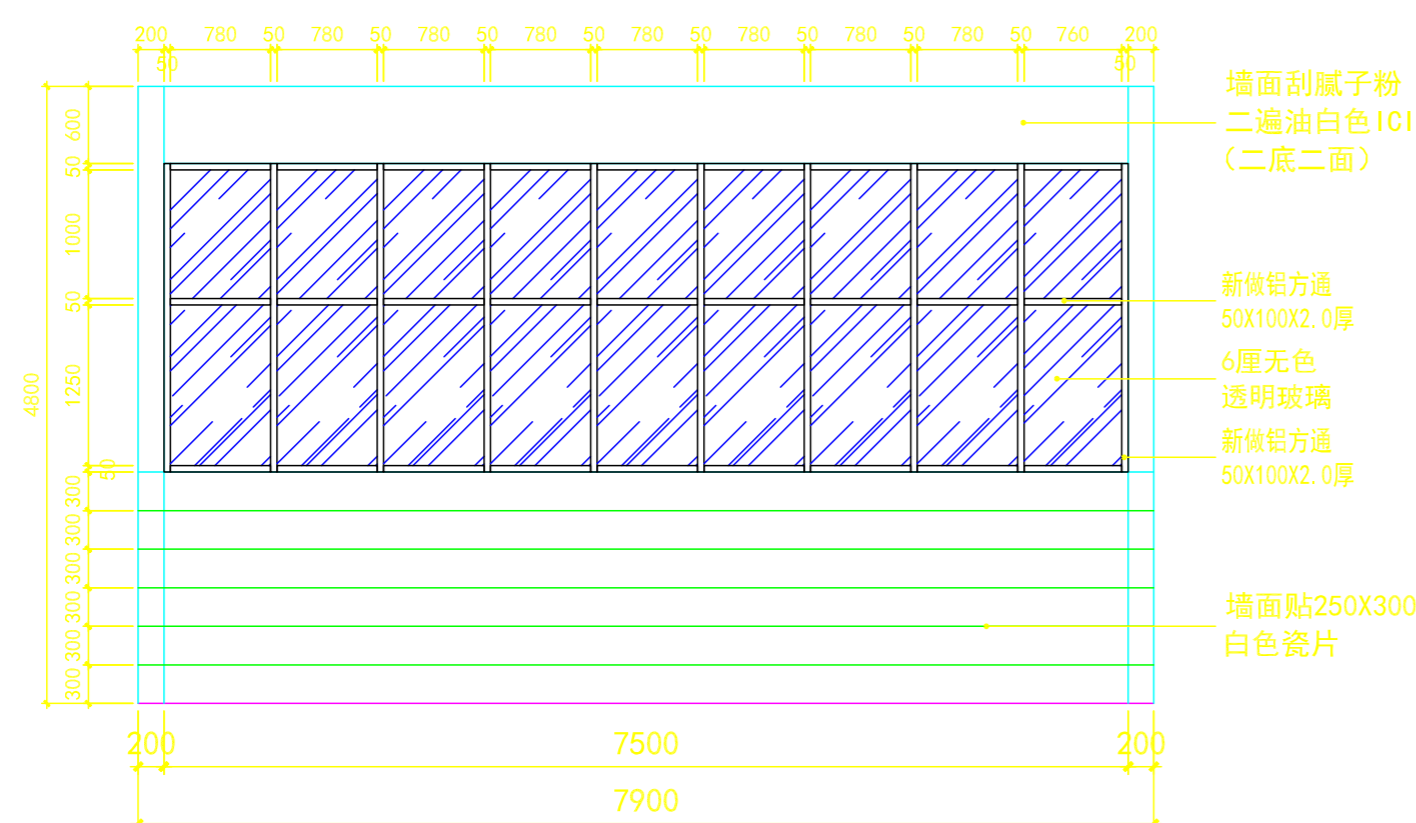

消毒间立面图

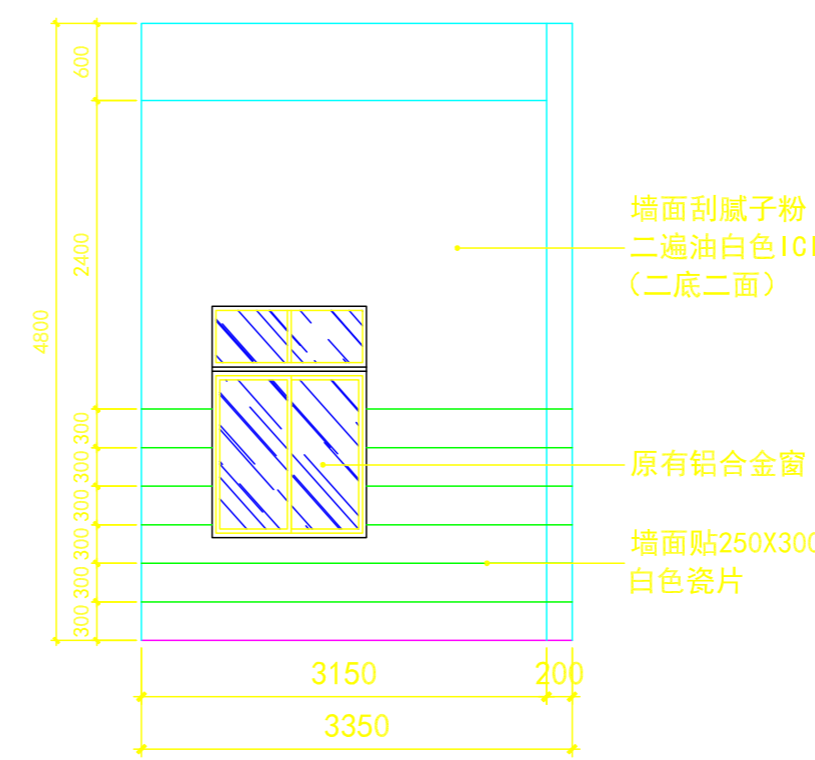

消毒间立面图

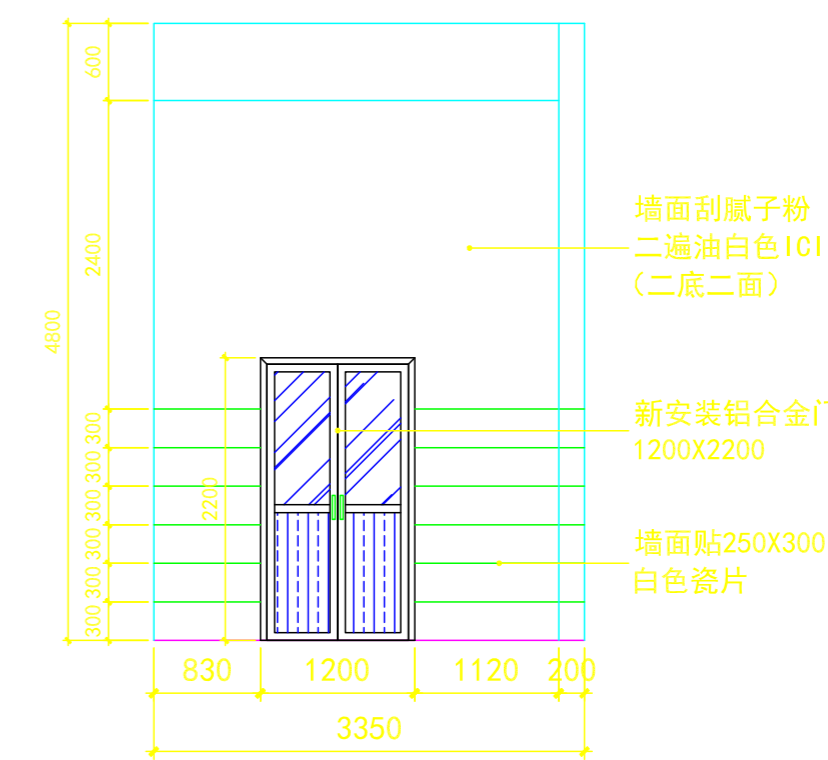

消毒间立面图

会签栏 COUNTER SIGNATURE

建筑 ARCHI.	电气 ELEC.
结构 STRUCT.	暖通 HVAC.
给排水 PLUMBING	

签章区 STAMP AREA

版次 NO.	修改内容 DESCRIPTION	日期 DATE

建设单位 CLIENT

广东茂名健康职业学院

项目名称 PROJECT

广东茂名健康职业学院第二食堂
社会餐饮企业承包经营项目

子项目名称 SUB-PROJECT

图纸名称 TITLE

教师餐厅立面图

审 定 APPROVED BY	谢迎林	谢迎林
审 核 EXAMINED BY	李国伟	李国伟
项目负责 PROJECT CHIEF	林锦帆	林锦帆
专业负责 SPECIALTY CHIEF	李国伟	李国伟
校 对 CHECKED BY	杨大为	杨大为
设 计 DESIGNED BY	陈 建	陈 建
制 图 DRAWING BY	陈志美	陈志美


图号 DRAWING NO. LM3-05

业务号 JOB NO. —


出图日期 DATE 2021.05

专 业 DISCIPLINE	建筑	设计阶段 STAGE	竣工图
比 例 SCALE	1:80	规 格 SIZE	A3


条形码, 二维码 BARCODE, QR CODE

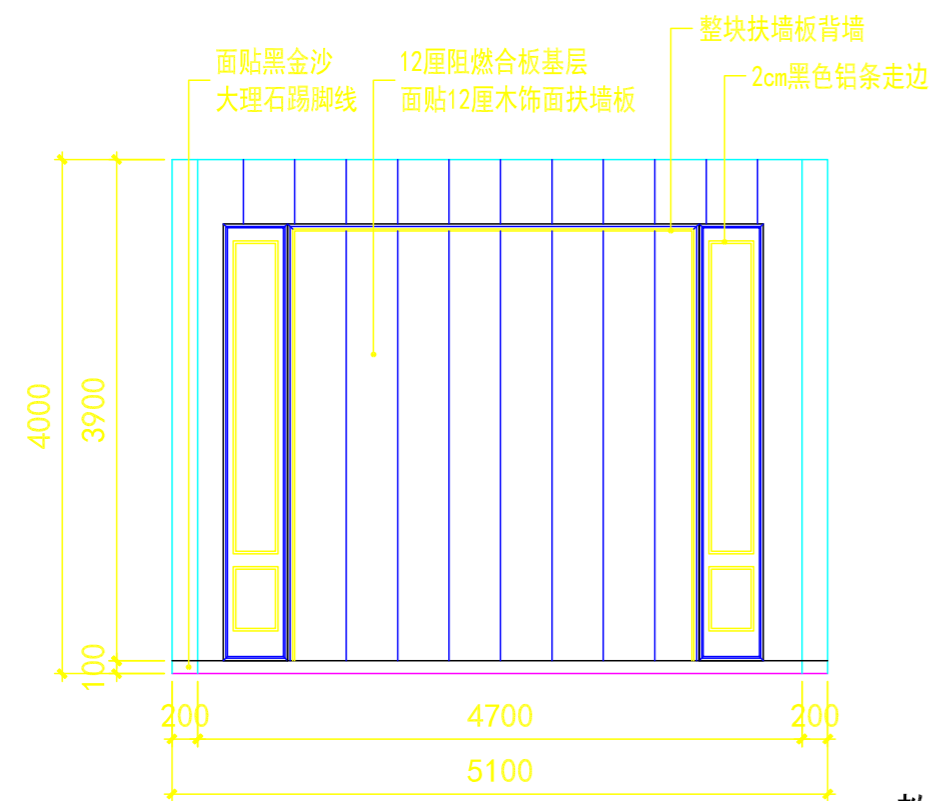


教师餐厅立面图

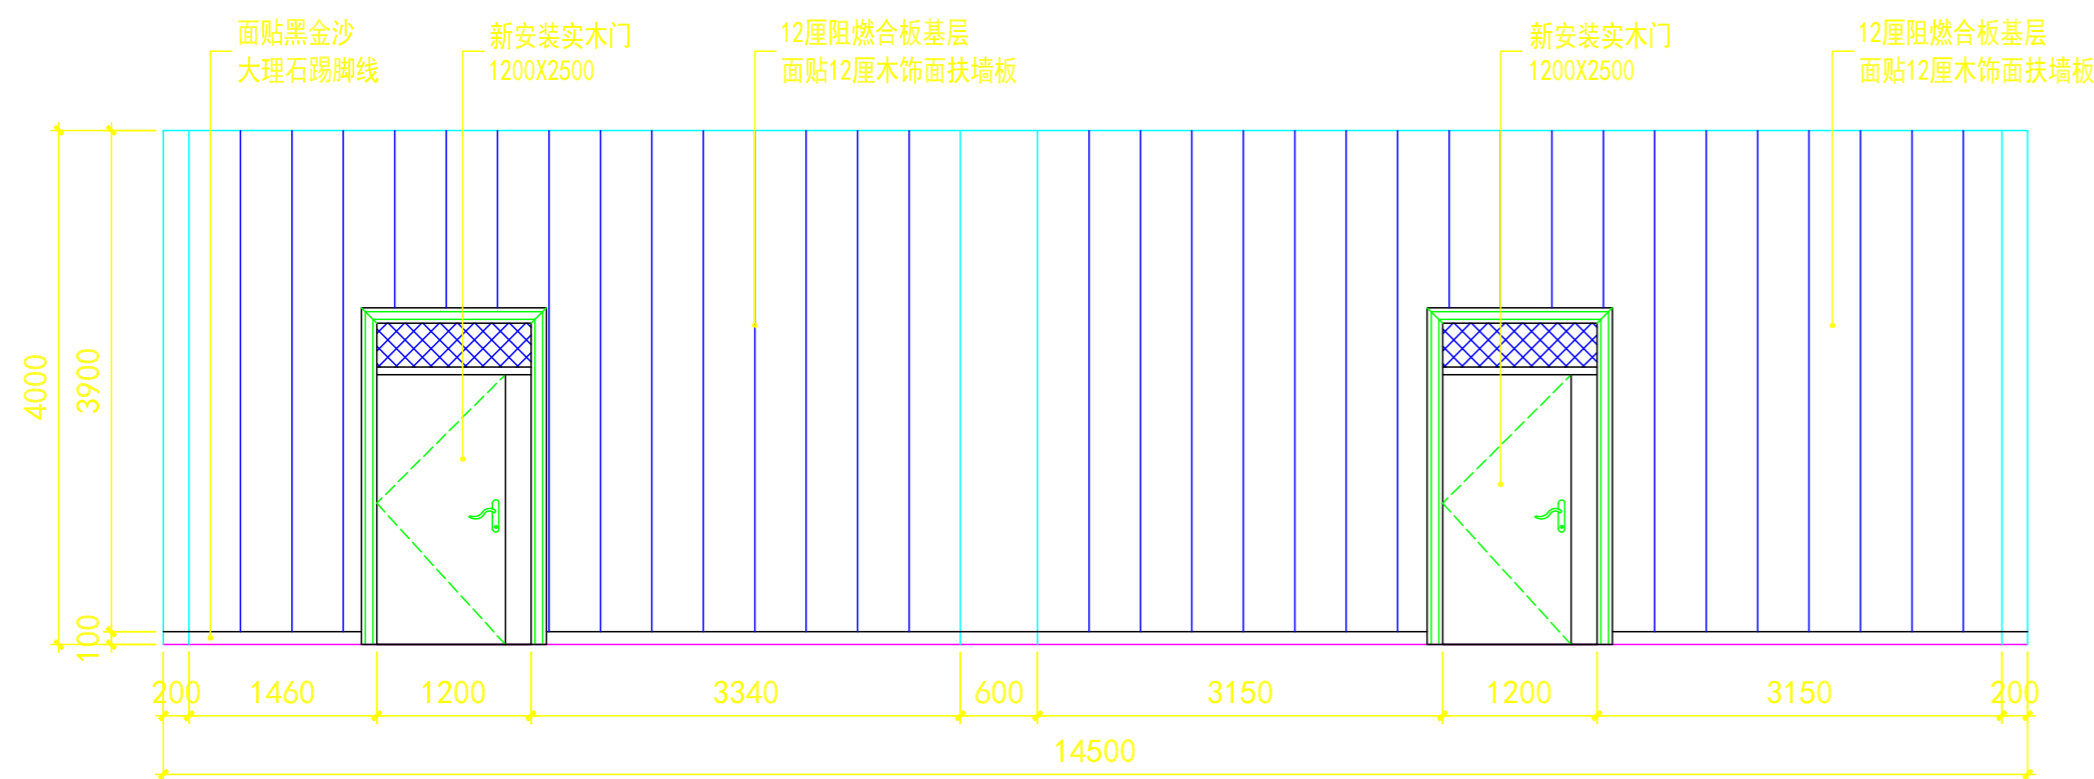


教师餐厅立面图

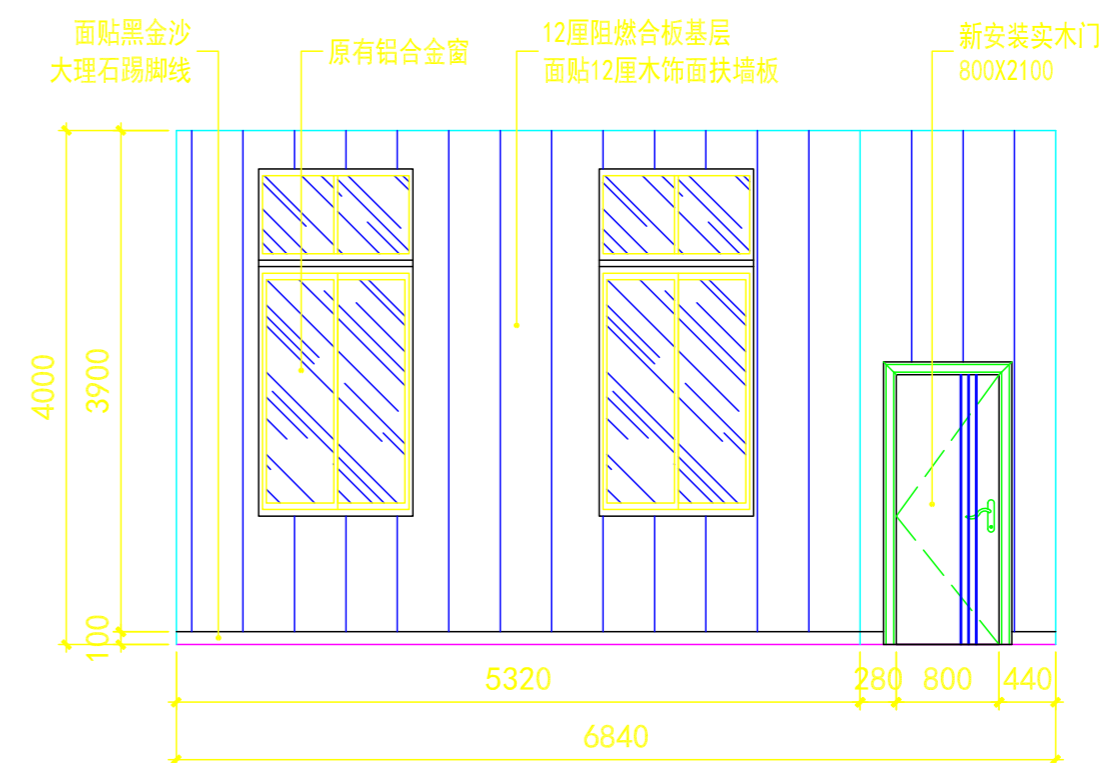

教师餐厅立面图

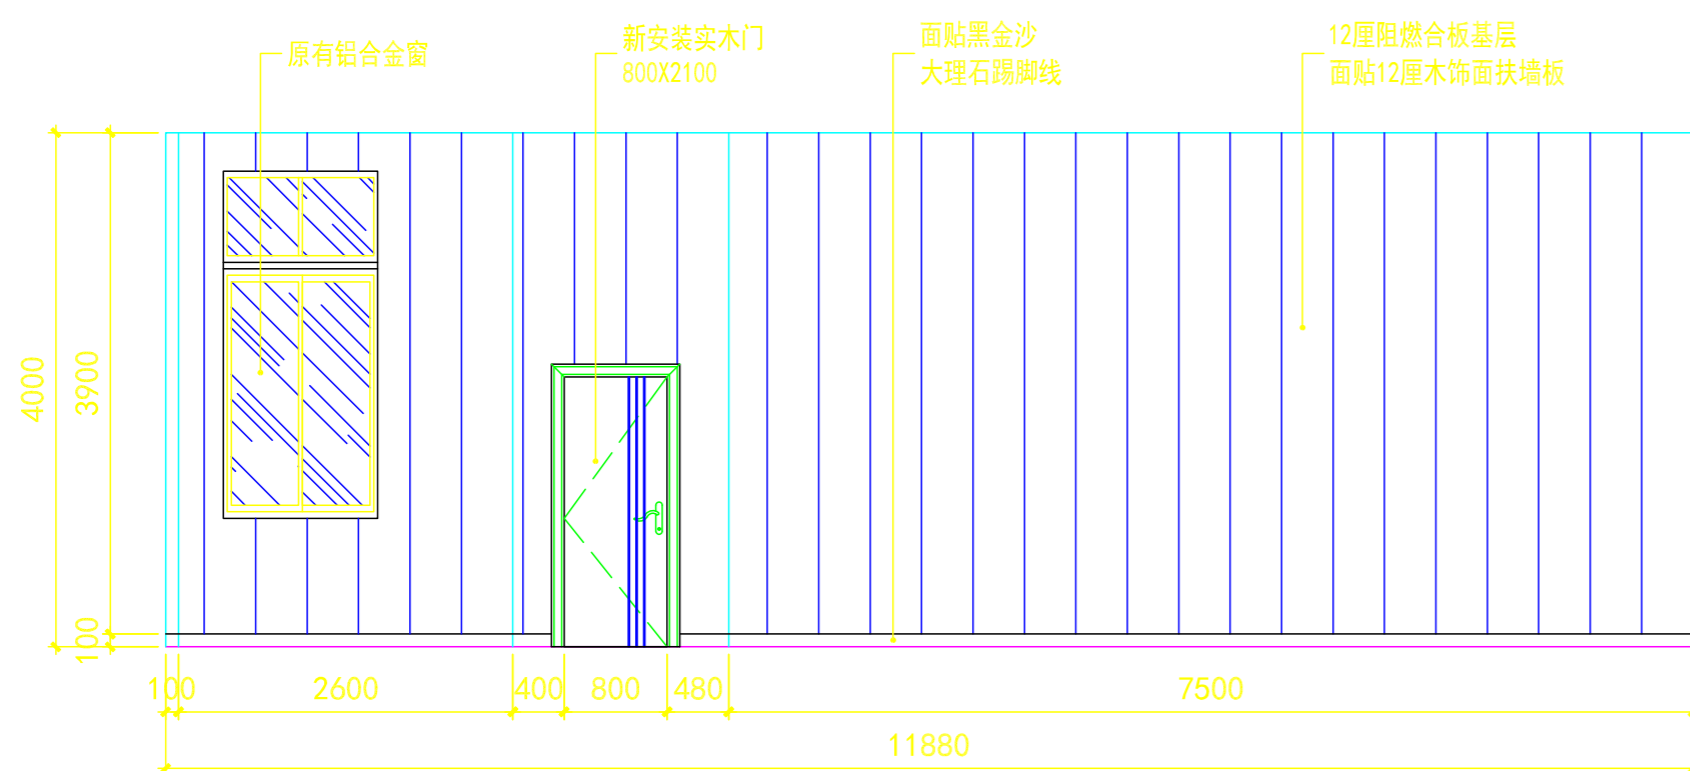

教师餐厅立面图

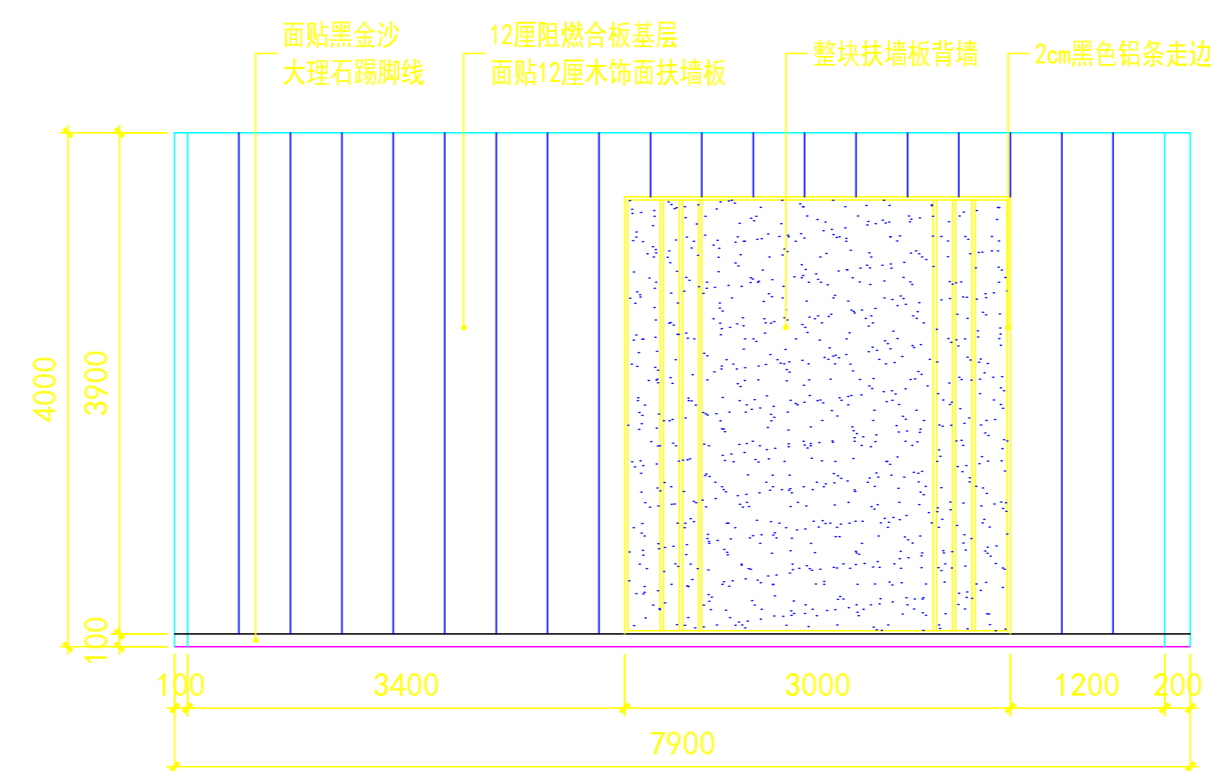

教师餐厅立面图